


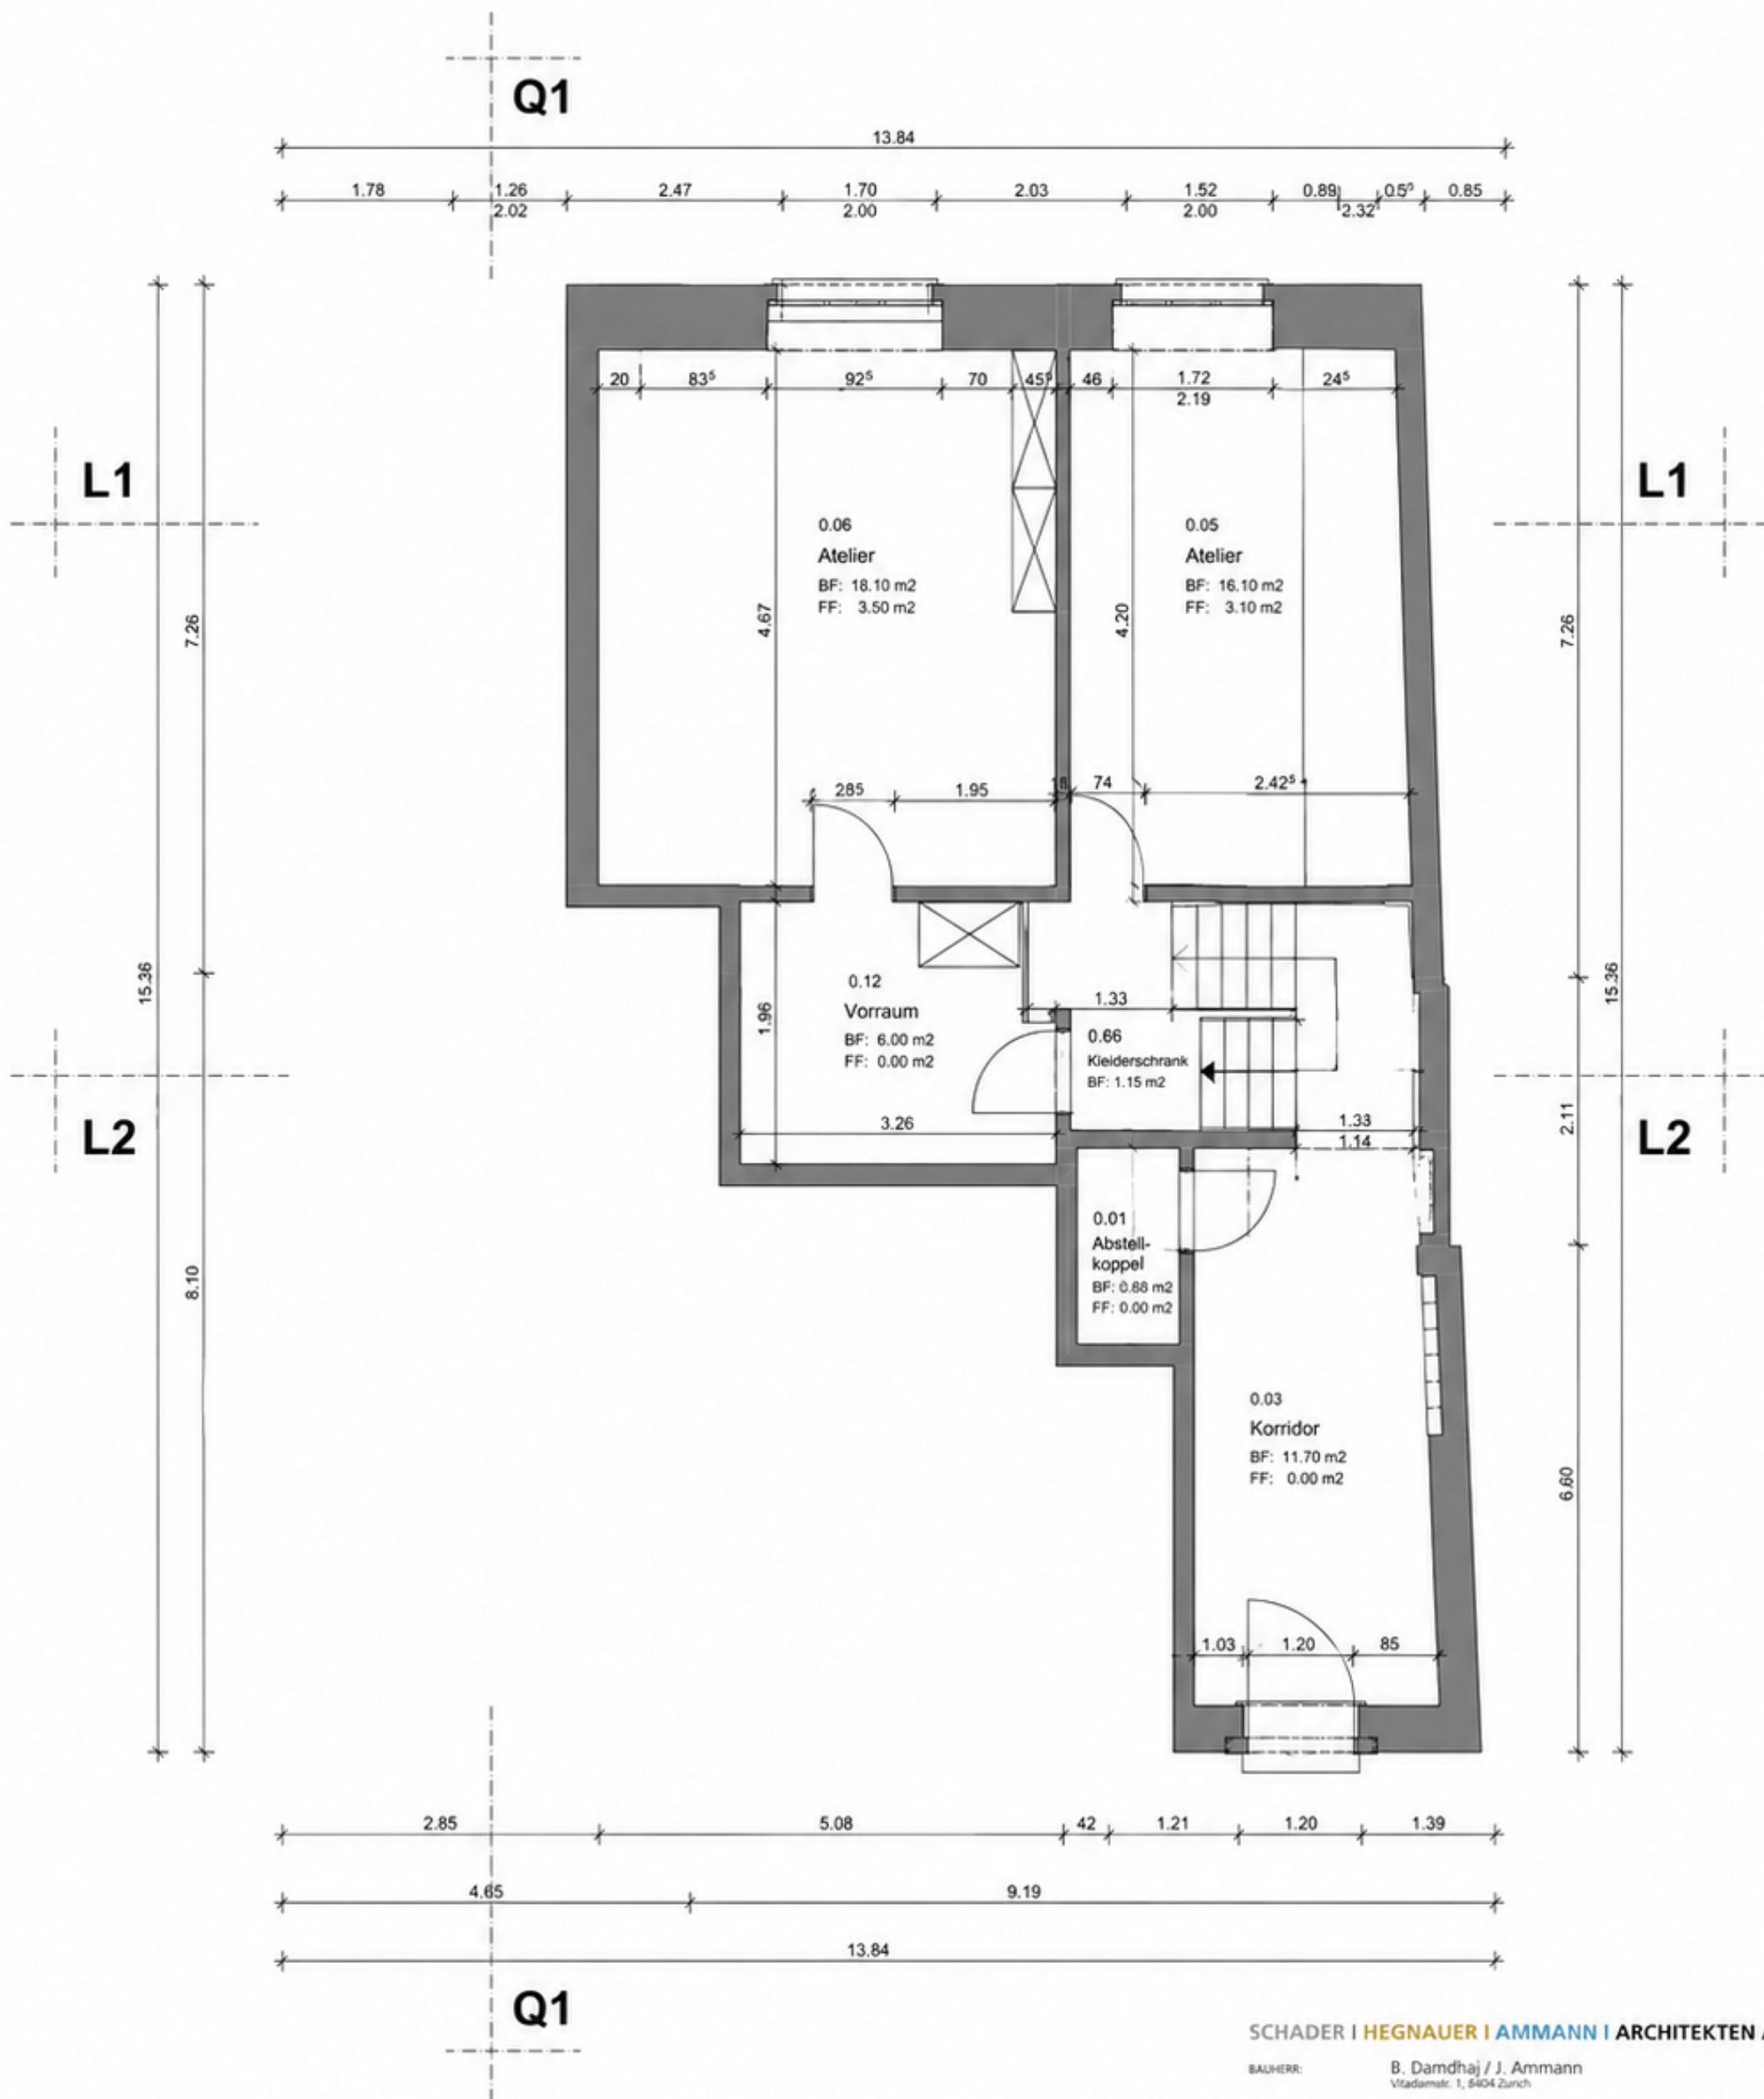

SCHADER | HEGNAUER | AMMANN | ARCHITEKTEN AG

BAUHERR: B. Damdhaj / J. Ammann
Vitadammstr. 1, 8404 Zurich

ARCHITEKT: Schader Hegnauer Ammann Architekten AG
Vitadammstr. 1, 8404 Zurich, Tel. 044 342 32 00, E-Mail: office@shaa-arch.ch

OBJEKT: MFH DÜDORFSTRASSE
DÜDORFSTRASSE 57, 8008 ZÜRICH

PLANINHALT: Revisionsplan Erdgeschoss

MST:	1:50	FMT:	A3 hoch
GEZ:	3	DAT:	15.01.2024, jr
		FFST:	240115_Duedorfstr_57aa_Revisionsplan.pln