


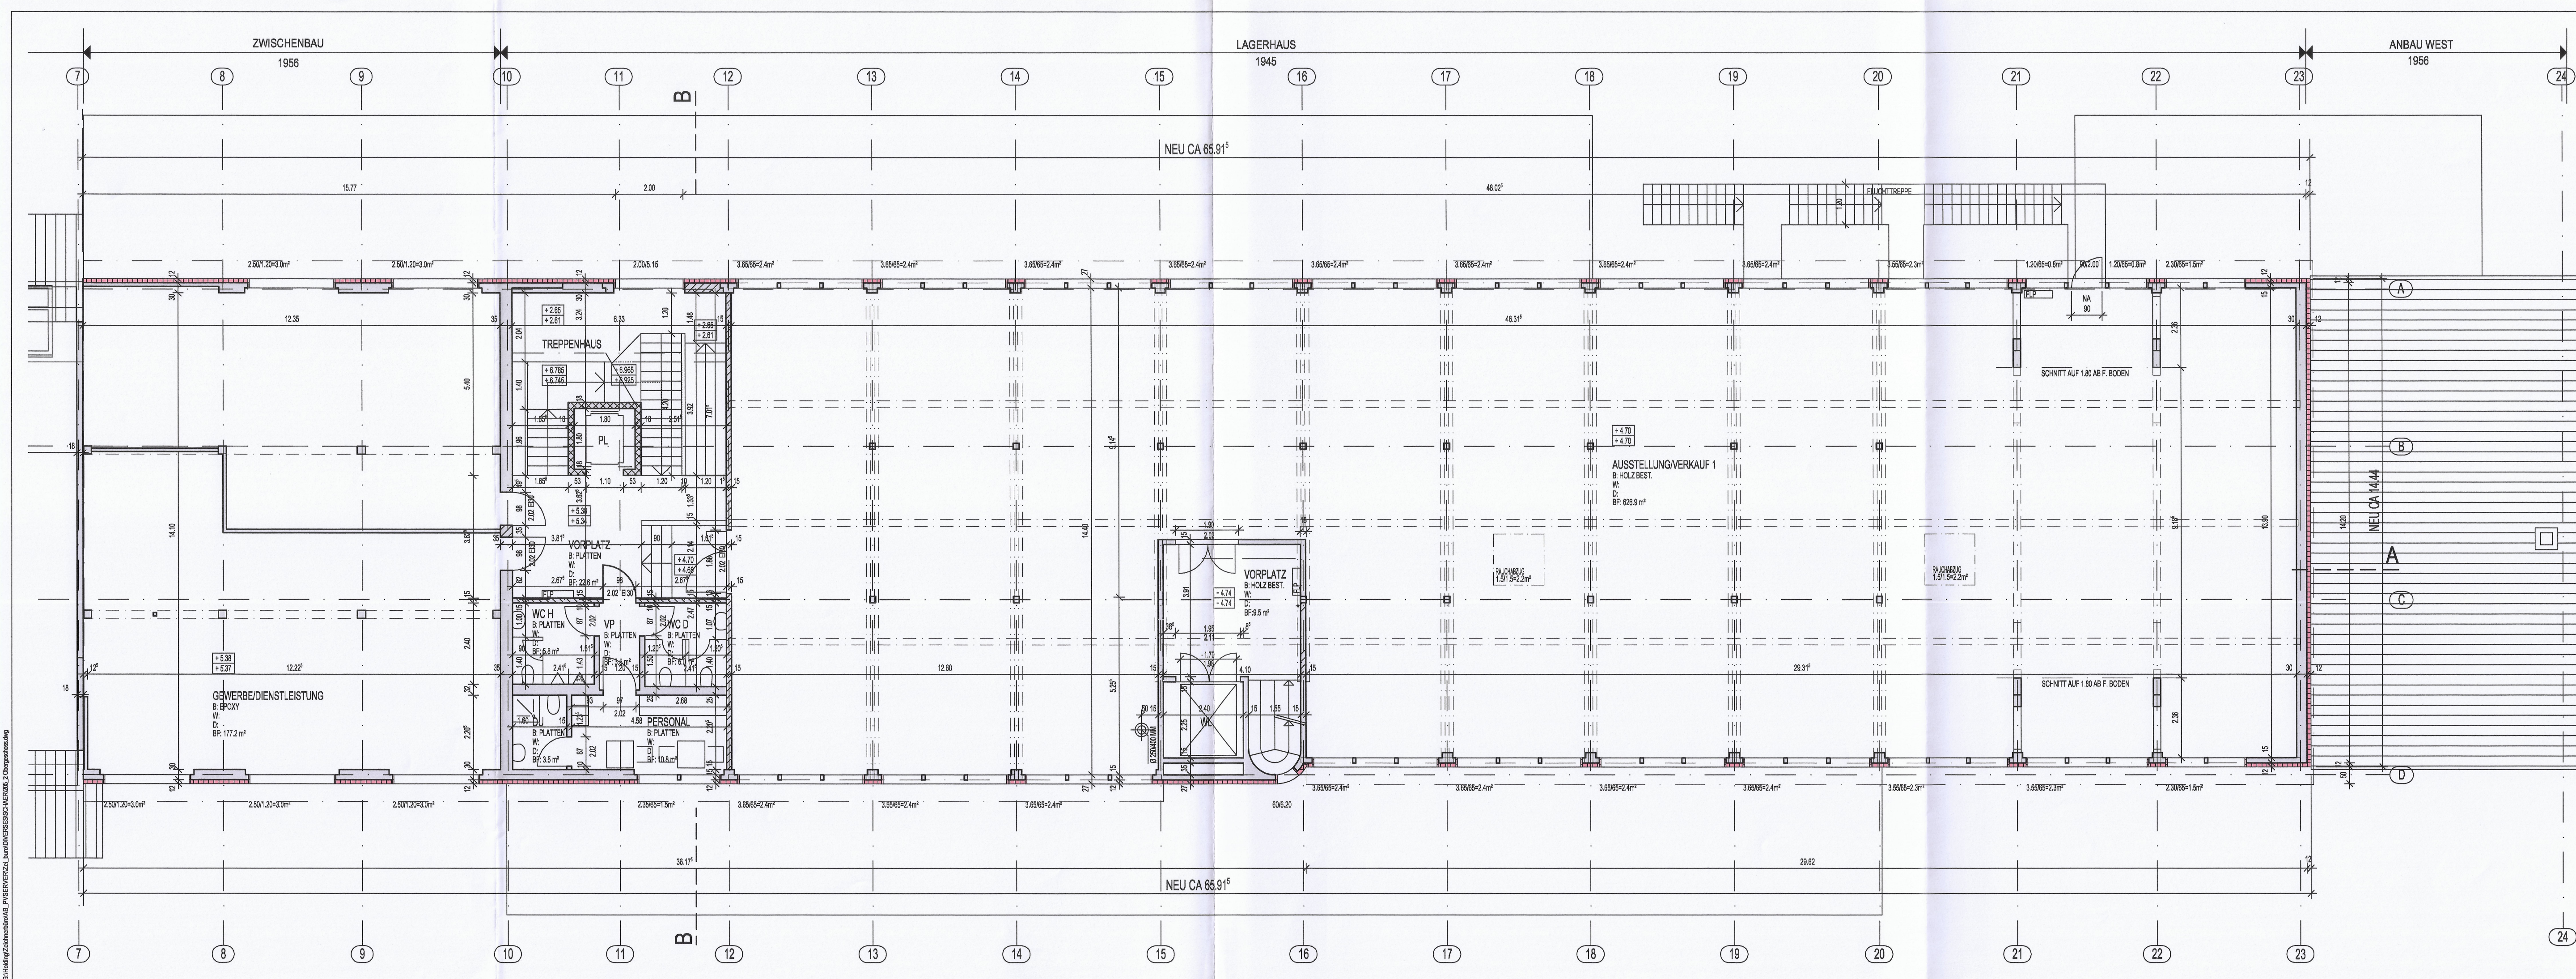

DER BAUHERR :

DER PROJEKTVERFASSER :

OBJEKT :
ALTE LANDI RÜDTLIGEN - ALCHENFLÜH
GEWERBEBAU

BAUHERR : PRYMO AG FALKENWEG 17 6340 BAAR (ZG)

GRUNDRISS 2. OBERGESCHOSS
REVISIONSPLAN ZUR BEST. BAUBEWILLIGUNG

Format:		30 x 100		
Massstab:		1 : 100		
Rev.	Datum	Gez.	Gep.	Vis.
-	21.04.2008	00		
a				
b				
c				
d				
Plan Nr: 7316.02_04 - 205				