


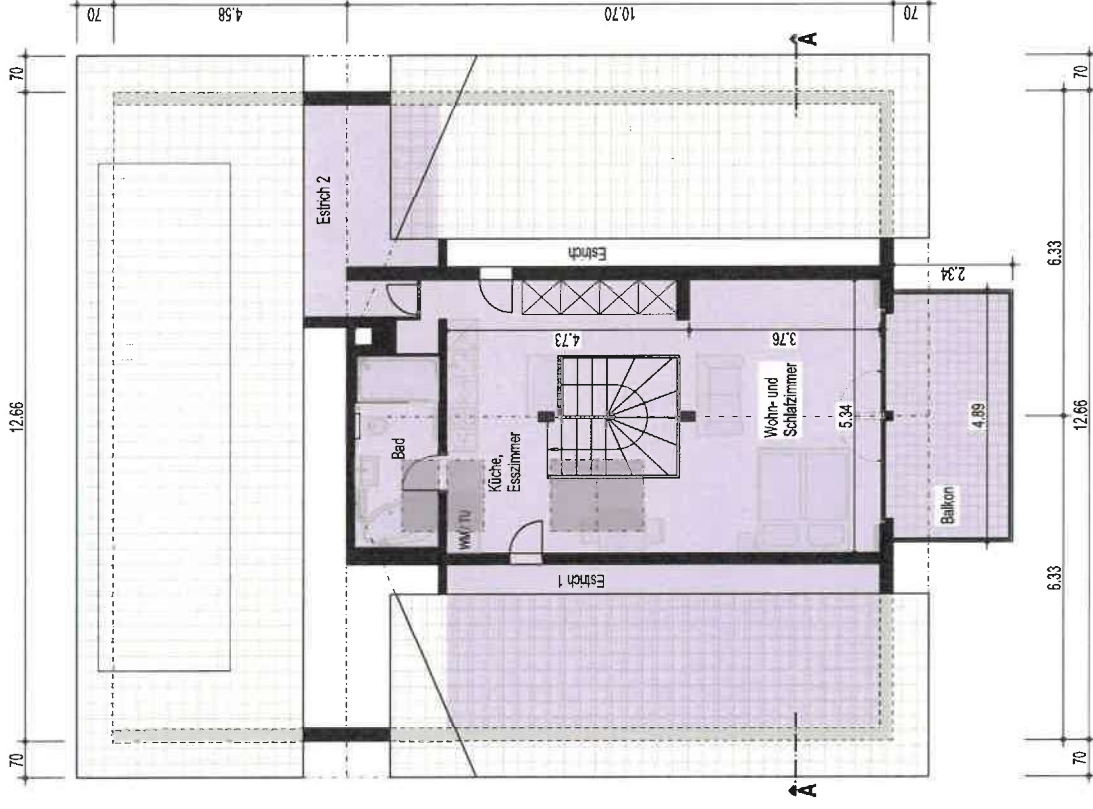

Apartment #30.1301	
Wohn- und Schlafzimmer	21.0 m ²
Küche, Esszimmer	19.2 m ²
Bad	6.0 m ²
Treppe	5.8 m ²
Total	52.0 m²
Balkon	11.4 m ²
Estrich 1	27.2 m ²
Estrich 2	10.3 m ²
Keller (UG)	1.5 m ²

Objekt: Umnutzung Mehrfamilienhaus, Seestrasse 20, Parz.Nr. 95, 6052 Hergiswil
Bauherrschaft: Blätter Oliver Felix, Seestrasse 72, 6052 Hergiswil

Objekt-Nr.: 21/106

Revisionsplan

Plan-Nr. 014

Dachgeschoss

1:100

Datum: 29.07.2022 fwa



Galileo-Strasse 2 Fadenbrücke 14
 6056 Kägswil 6374 Buochs
 041 661 23 23 041 622 18 18

Diese Pläne sind geistiges Eigentum der plantteams.ch AG, sie dürfen ohne dessen Bewilligung weder kopiert oder vervielfältigt, noch an Dritte weitergegeben werden (Art. 12, URG).