


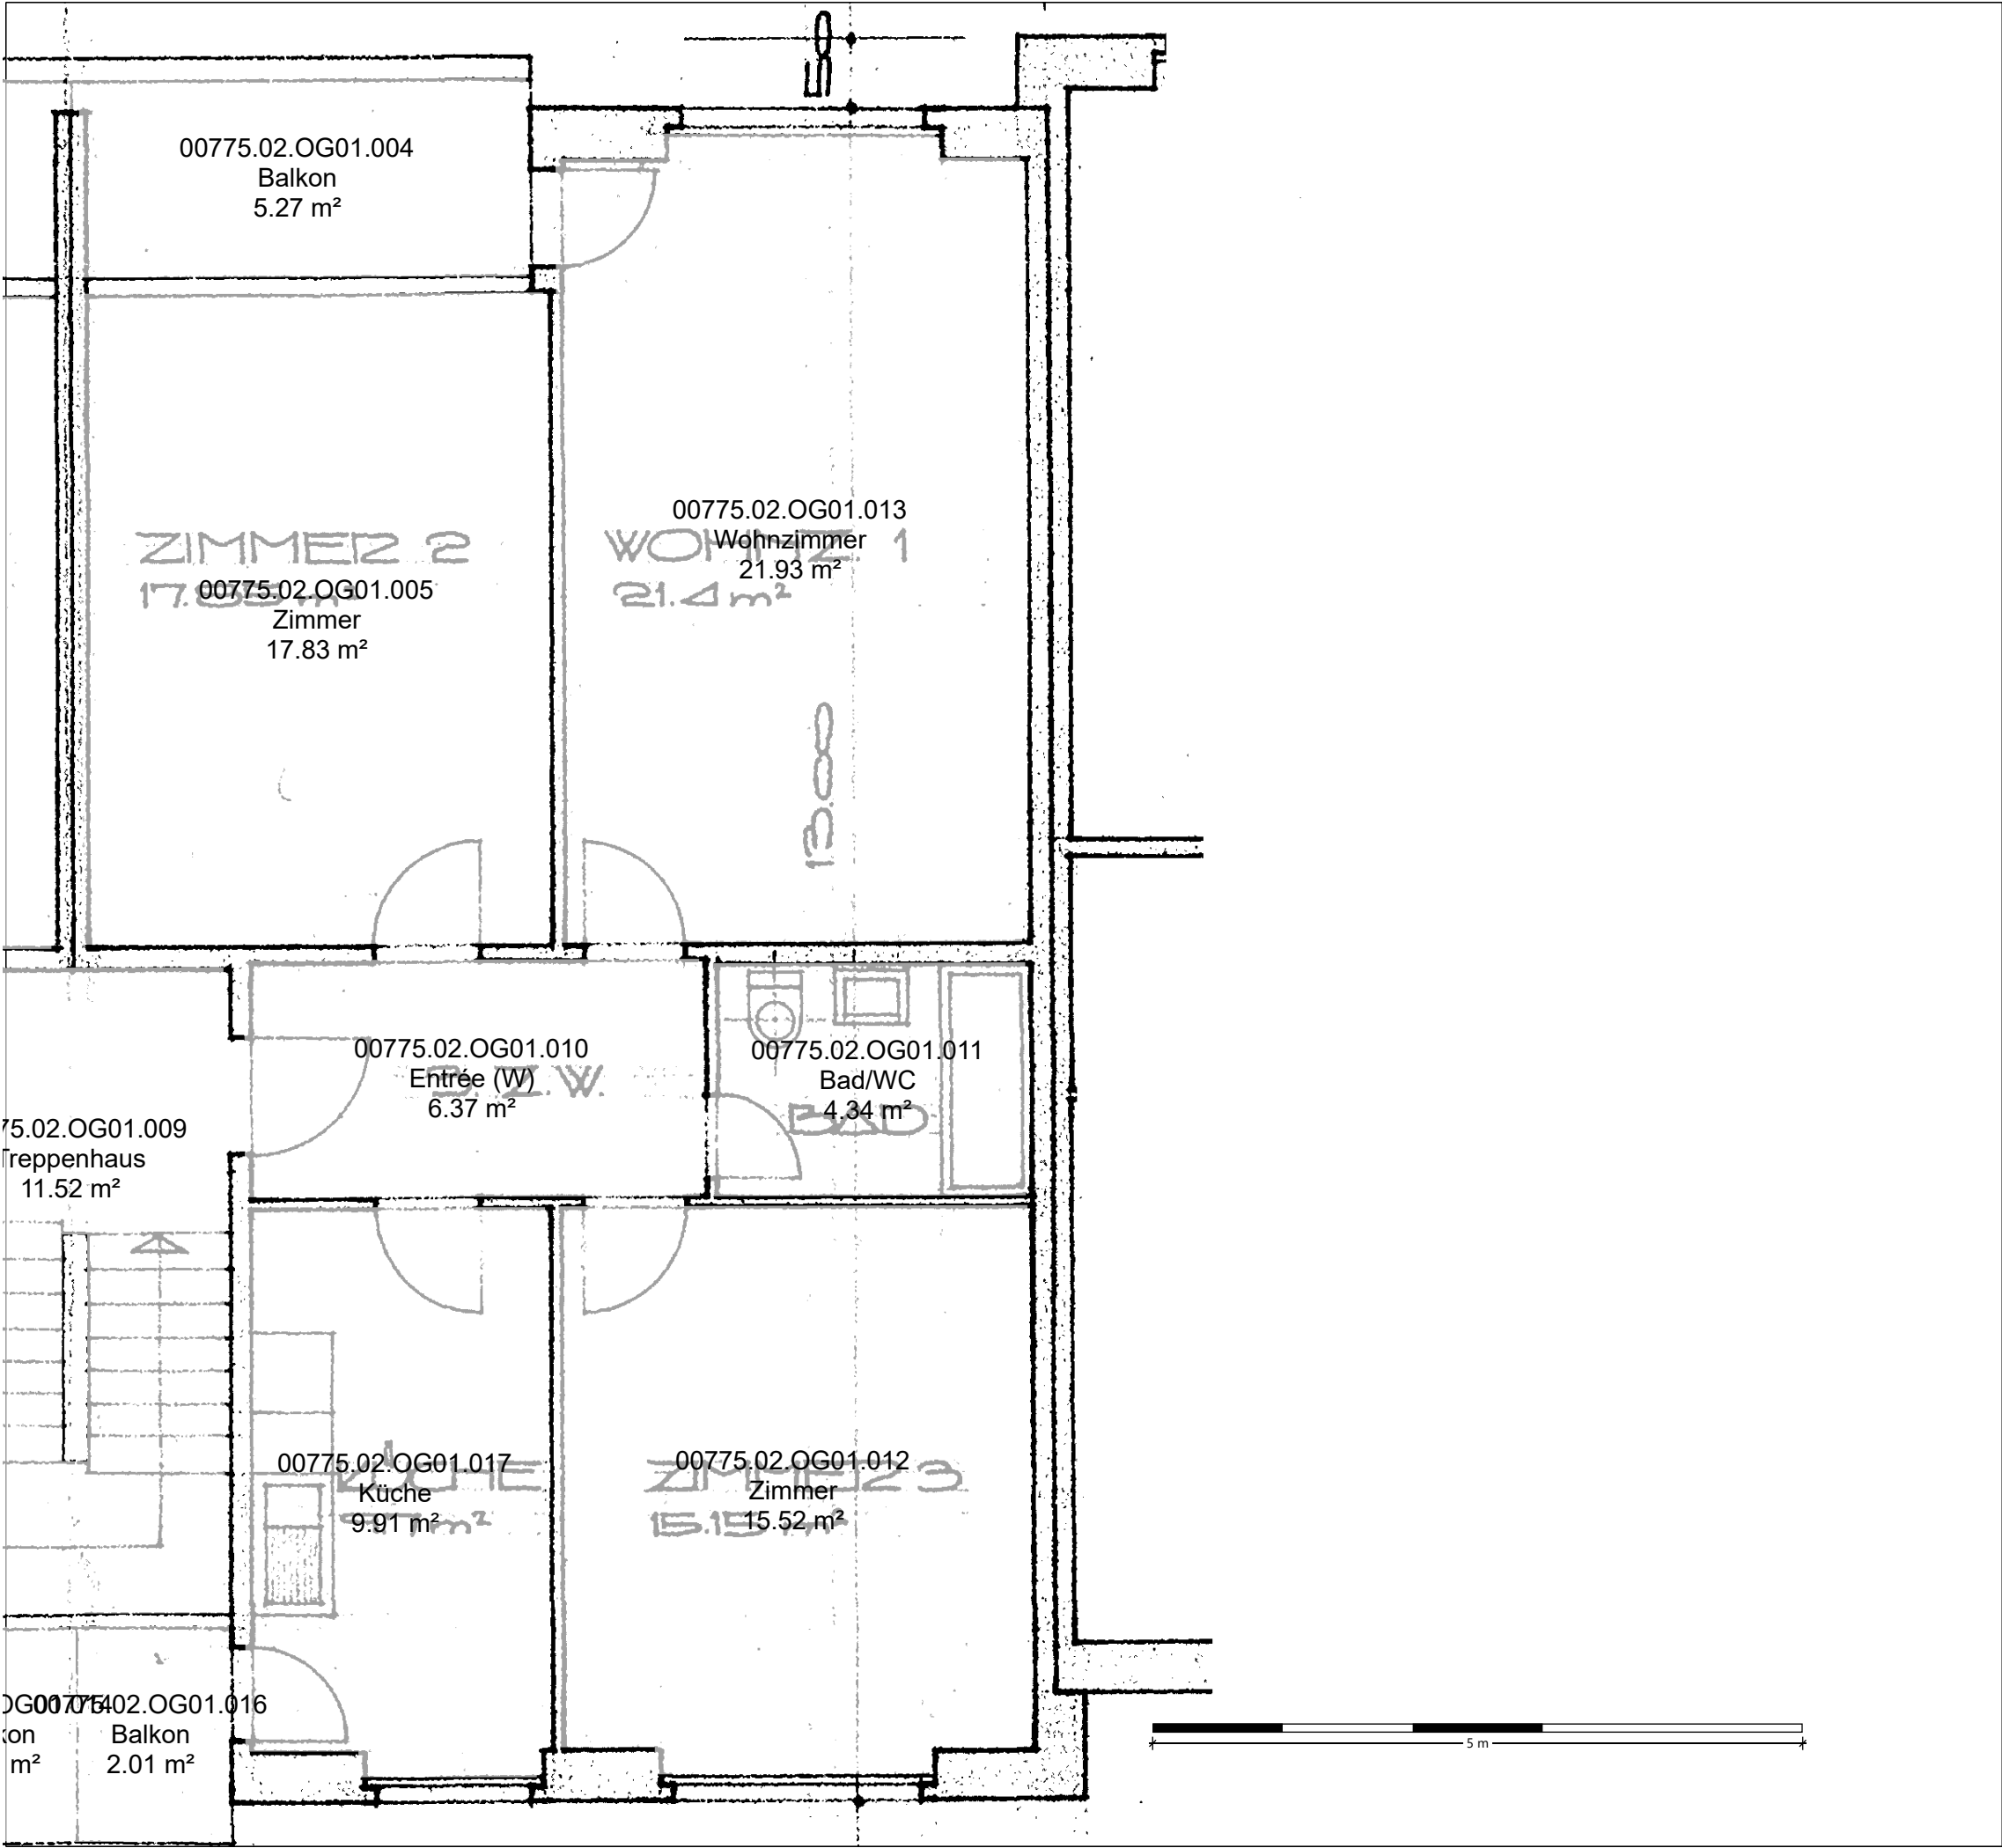

AXA		00775 - Haus 2 (Neuweilerstr 20 H02 H)	
Neuweilerstr 20 4054 Basel			
1. Obergeschoss			
Architekturplan	1:51		
Letzte Mutation: 08.11.2018	Druckdatum: 11.05.2023	Planformat: A3	

**Bemerkung: Masse stammen aus
den Bestandsplänen!**