PROJEKT NR	BAUVORHABEN
14_05	Überbauung Oberdorf Bitzimatt, 6452 Sisikon

BAUHERRSCHAFT
Gebr.Hugener AG
Gebr.Hugener AG, Im Grod 2, 6315 Oberägeri

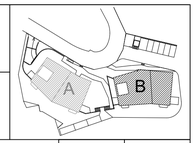

■ B + B PLANER ■ AG
Herrengasse 12 6430 Schwyz
T. 041 810 31 03 F. 041 810 31 01 Email. info@bbplanerag.ch

PLANNUMMER	INDEX
4-50-009	C
GEZEICHNET: CL	
MASSSTAB: 1:50	PLANGRÖSSE: 84/59.4
DATUM: 16.1.2018	
KOTEN / MEERESHÖHE: ± 0.00 = 460.00 m.ü.M	

PLANUNGSPHASE	PLANTITEL
Ausführung	Haus B Grundriss 2.OG

NORDPFEIL

REVIDIERT,ÄNDERUNGEN GEGENÜBER DEM LETZTEN STAND

DATUM	BESCHREIBUNG
14.01.2019	Revisionsplan

N:\1_BBB\4_Aufträge\Aufträge 14\14_05 Gebr. Hugener Sisikon Vorlage 2016\1. Planung\2. Pläne\3. Ausführungsplanung\Architekt\2. Ausführungspläne\14_05 Ausführung Überbauung Sisikon 20b.pln

PLANLEGENDEN:

ALLE MASSE SIND ROHMASSE UND VOM UNTERNEHMER AM BAU ZU KONTROLLIEREN
ALLFÄLLIGE DIFFERENZEN UND UNKLARHEITEN SIND UMGEHEND DER BAULEITUNG ZU MELDEN

	BETON	SW	SCHWELLENHÖHE	F.B.	FERTIG BODEN
	BACKSTEIN / CALMO	BR	BRÜSTUNGSHÖHE	R.B.	ROH BODEN
	KALKSANDSTEIN	ST	STURZHÖHE	R.D.	ROH DECKE
	BETONFERTIGELEMENTE	OK	OBERKANT	UKD	UNTERKANT DECKE
	MÖRTEL, GIPS	UK	UNTERKANT	F.	FERTIG
	HOLZ / KONSTRUKTIONSHOLZ	AK	AUSSERKANT	R.	ROH
	DÄMMSTOFFE HART/ WEICH				
	NATURSTEIN	TÜR- UND FENSTERHÖHEN GEMESSEN AB OK FERTIG HÖHEREM BODEN,			
	SPERRSCHICHT	SCHWELLE, bzw. FENSTERBANK BIS UK ROH STURZ.			

(K)	KURBEL	KS	KÜH.SCHRANK	BA	BODENABLAUF
M	MOTOR / ELEKTROANTRIEB	BO	BACKOFEN	NÜ	NOTÜBERLAUF
I	LEERROHR FÜR ELEKTROANTRIEB	KH	KOCHHERD	FS	FALLSTRANG
DK	DREHKIPP-FLÜGEL	MI	MIKROWELLE	PU	PUTZÖFFNUNG
KL	KLAPPLADEN	ST	STEAMER	KA	KANALISATIONSANSCHLUSS
SL	SCHIEBELADEN	GS	GESCHIRRSPÜLER	DW	DACHWASSERLEITUNG
LAM	LAMELLENSTOREN	WM	WASCHMASCHINE	DIL	DILATATION
RAF	VERBUNDRAFFSTOREN	WT(TU)	WÄSCHETROCKNER (TUMBLER)	LS	LICHTSCHACHT
SO	SONNESTOREN (MARKISE)	RL-WT	RAUMLUFT-WÄSCHETROCKNER		
SB	SENKRECHTBESCHATTUNG (STOFF)	RAD	RADIATOR	PT	PANZERTÜRE
FB	FENSTERBANK	HTR	HANDTUCHRADIATOR	PD	PANZERDECKEL
BFB	BETONFENSTERBANK	TS	TÜRSCHLIESSER	NA	NOTAUSSTIEG
MFB	METALLFENSTERBANK	EI30	BRANDSCHUTZTÜRE MIT ZULASSUNG	FR	FLUCHTRÖHRE
BSW	BETON-/ ZEMENTSCHWELLE	WLP	WASSERLÖSCHPOSTEN	ÜV	ÜBERDRUCKVENTIL
INST	INSTALLATIONSCHACHT	HFL	HANDFEUERLÖSCHER	VA	VENTILATIONSAGGREGAT
SAV	SANITÄRVERTEILUNG	RWA	RAUCH- UND WÄRMEABZUG	TC	TROCKENKLOSETT
BHV	BODENHEIZUNGSVERTEILUNG	NL	NOTLEUCHTE		
ELV	ELEKTROVERTEILUNG				
KRL	KONTROLLIERTE RAUMLÜFTUNG				

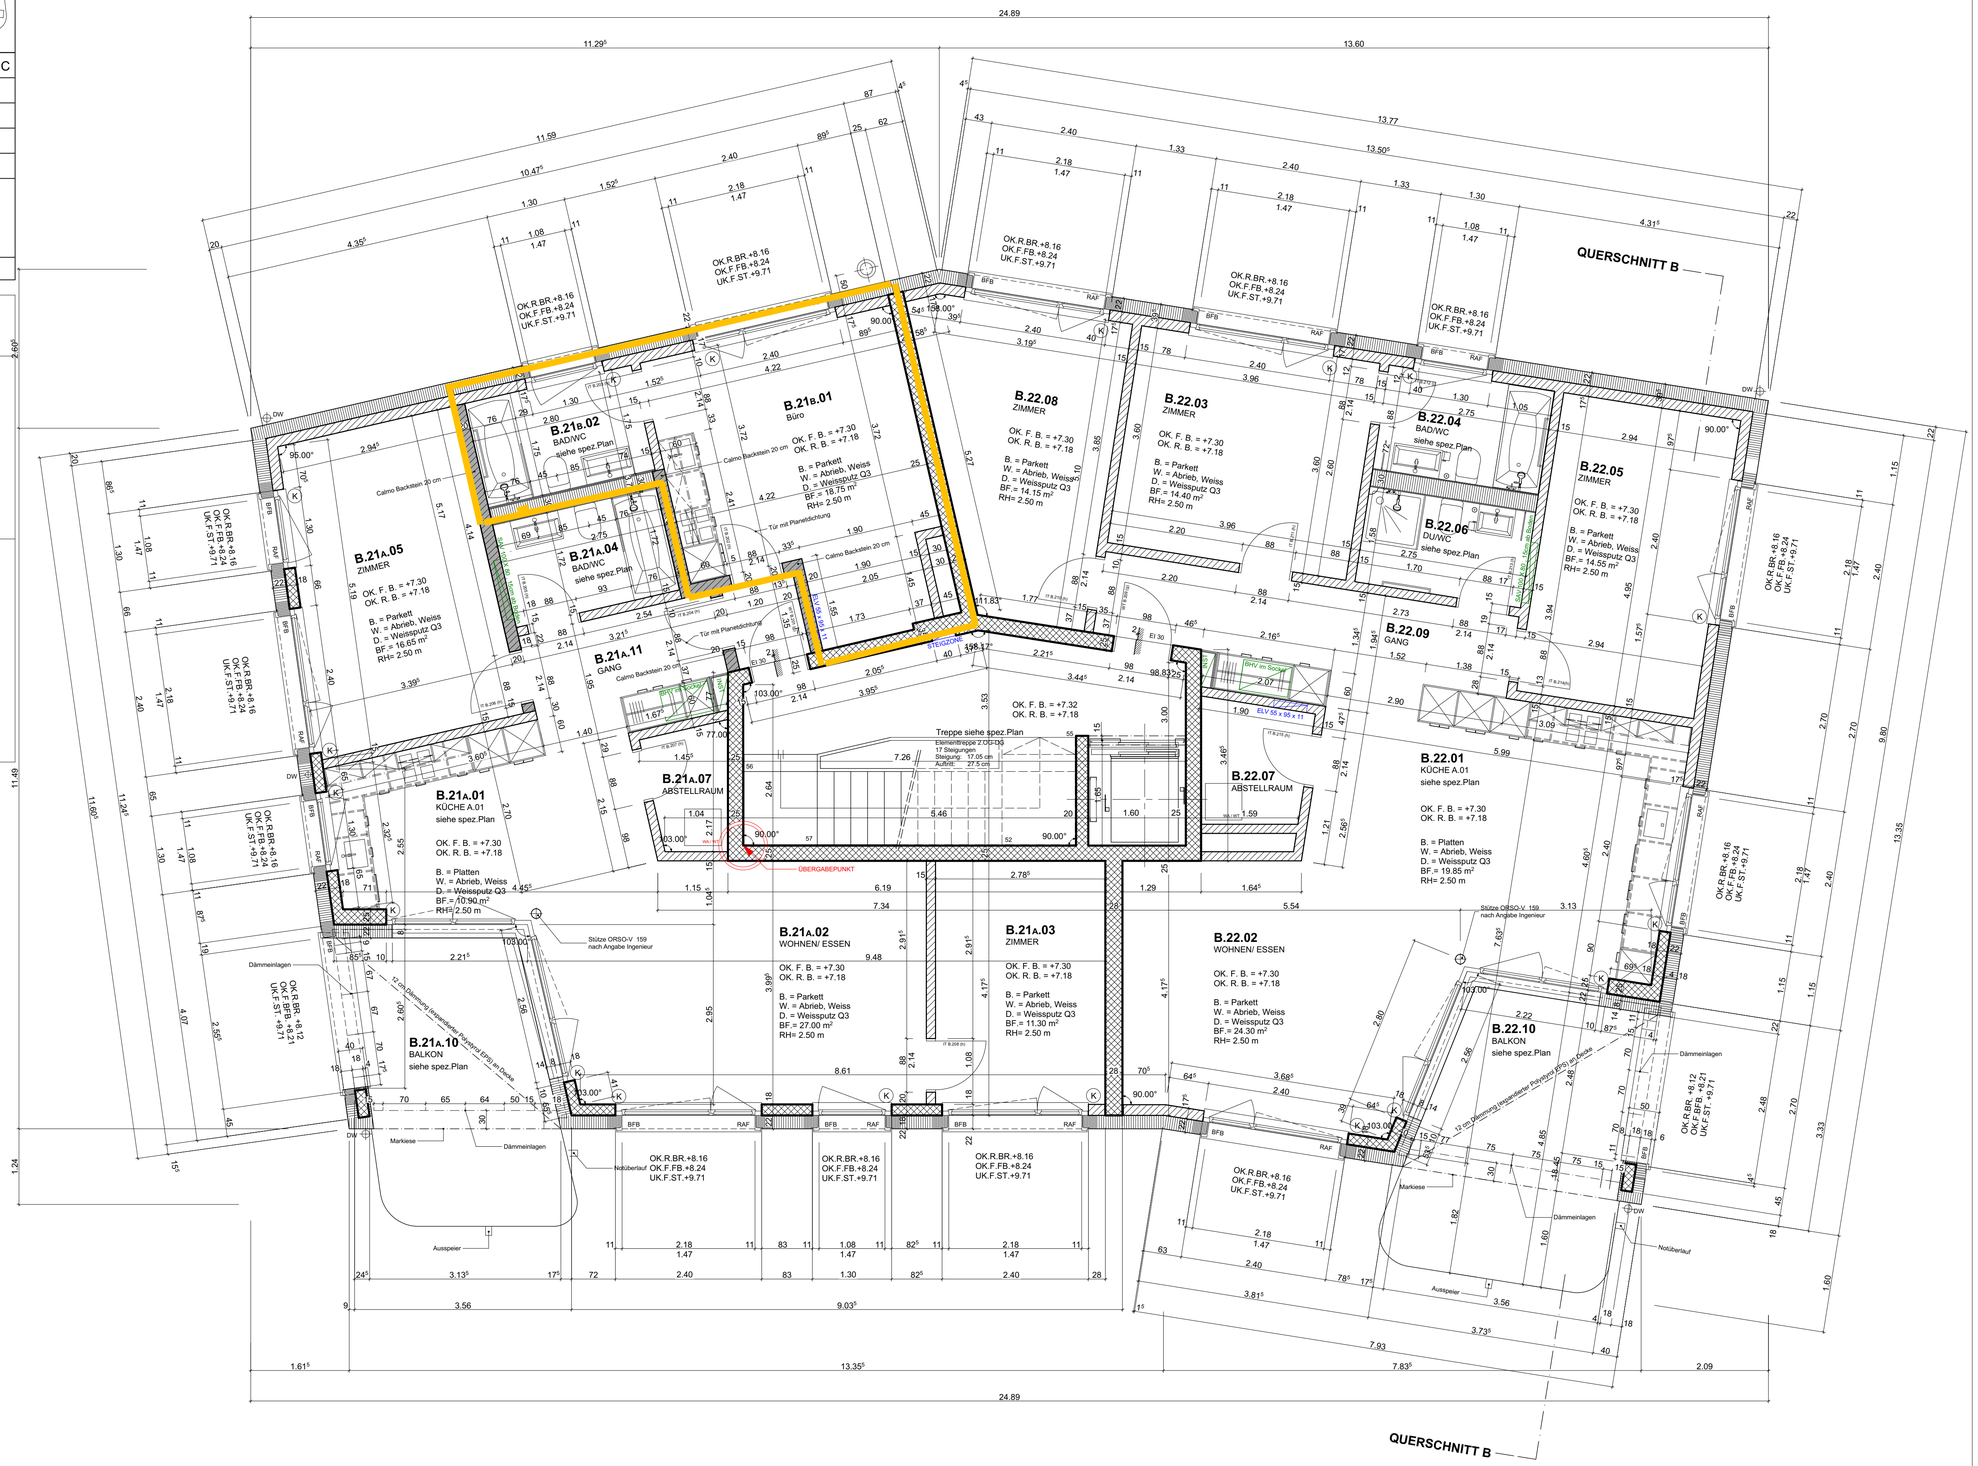

































