Objekt	Neubau DEFH, Hüttenwiesstrasse 12C / 12D, 9016 St. Gallen, Parz. F5358, F6440	LOOP AG / Projektentwicklung / Architektur
Totalunternehmer	**RF ImmoPartner AG, Seewiesstrasse 3, 9403 Goldach, info@raum-formen.ch**	

Projektnummer **1027**	Revisionsplan	Format	A1 quer
	Untergeschoss 1:50	Gezeichnet	bj
Plannummer **2001**		Datum	13.05.2024
		Revision	21.11.2025

Architekt LOOP AG / Burggraben 26 / 9000 St. Gallen / T. 071 245 95 95 / info@loopag.ch / www.loopag.ch

SITUATION

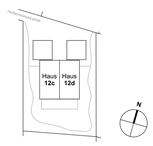

± 0.00 = 659.47 = OK fertig Boden Erdgeschoss Haus AB

LEGENDE

- Beton / Stahlbeton
- Beton / Stahlbeton vorfabriziert
- Backstein tragend
- Backstein nicht tragend
- Kalksandstein tragend
- Kalksandstein nicht tragend
- Gipsständerwand
- Wärmedämmung
- Sperrschichten / Abdichtungen

SW	Schwellenhöhe
BR	Brüstungshöhe
ST	Sturzhöhe
OK	Oberkant
UK	Unterkant
AK	Ausserkant (Flucht)
FB	Fertig Boden
RB	Roh Boden
VRS	Verbundraffstoren
MFB	Metallfensterbank
DK	Dreh/Kipp-Beschlag
HST	Hebeschiebetüre
F	Festverglasung
M	Motorantrieb
K	Kurbelantrieb
DiL	Dilatationsfuge

TS	Türschliesser
EI30	Feuerhemmende Türe
HFL	Handfeuerlöscher
WLP	Wasserlöschposten
NL	Notleuchte
SB	Sicherheitsbeleuchtung
BA	Bodenablauf
DW	Dachwasser
FS	Fallstrang
WM/WT	Waschmaschine/Wäschetrockner
KRL	Kontrollierte Raumlüftung
ZST	Zentrale Staubsauganlage
RAD	Radiator, Handtuchradiator
INST	Installationsschacht
SAN	Sanitärverteilung
BHV	Bodenheizverteilung
ELV	Elektroverteilung
VENT	Ventilator, Raumlüftung
GIS	Gebeirt Installationssystem

- Alle Masse sind Rohmasse und sind vom Unternehmer am Bau zu prüfen
- Fensterhöhen ab OK roh Brüstung bis UK roher Sturz
- Türhöhen ab OK fertig höherem Boden bez. Schwelle bis UK roher Sturz
- Für Beton-/Stahlbetonarbeiten sind die Pläne des Bauingenieurs massgebend
- Für die Haustechnikinstallation sind die Pläne des Fachingenieurs massgebend
- Differenzen sind der Bauleitung umgehend zu melden

PLANREVISIONEN

Datum	Name	Änderung	Index
21.11.2025	sz	Revisionsplan	A

AU1.0 Gang
BF:4,85 m²
-2,77
-2,94⁵
B: Anhydrit
W: Weissputz
D: Weissputz

AU1.1 Waschen
BF:5,78 m²
-2,80
-2,80
B: roh gestrichen
W: roh gestrichen
D: roh gestrichen

BU1.0 Gang
BF:4,85 m²
-2,77
-2,94⁵
B: Anhydrit
W: Weissputz
D: Weissputz

BU1.1 Waschen
BF:5,78 m²
-2,80
-2,80
B: roh gestrichen
W: roh gestrichen
D: roh gestrichen

AU1.2 Technik
BF:12,54 m²
-2,80
-2,80
B: roh
W: roh
D: roh

AU1.3 Zimmer
BF:21,01 m²
-2,77
-2,94⁵
B: Anhydrit
W: Weissputz
D: Weissputz

BU1.2 Technik
BF:12,54 m²
-2,80
-2,80
B: roh
W: roh
D: roh

BU1.3 Zimmer
BF:21,01 m²
-2,77
-2,94⁵
B: Anhydrit
W: Weissputz
D: Weissputz

AU1.4 Sauna
BF:6,30 m²
-2,77
-2,94⁵
B: Anhydrit
W: Weissputz
D: Weissputz

BU1.4 Pooltechnik
BF:6,30 m²
-2,80
-2,80
B: roh
W: roh
D: roh

Hüttenwiesstrasse 12d

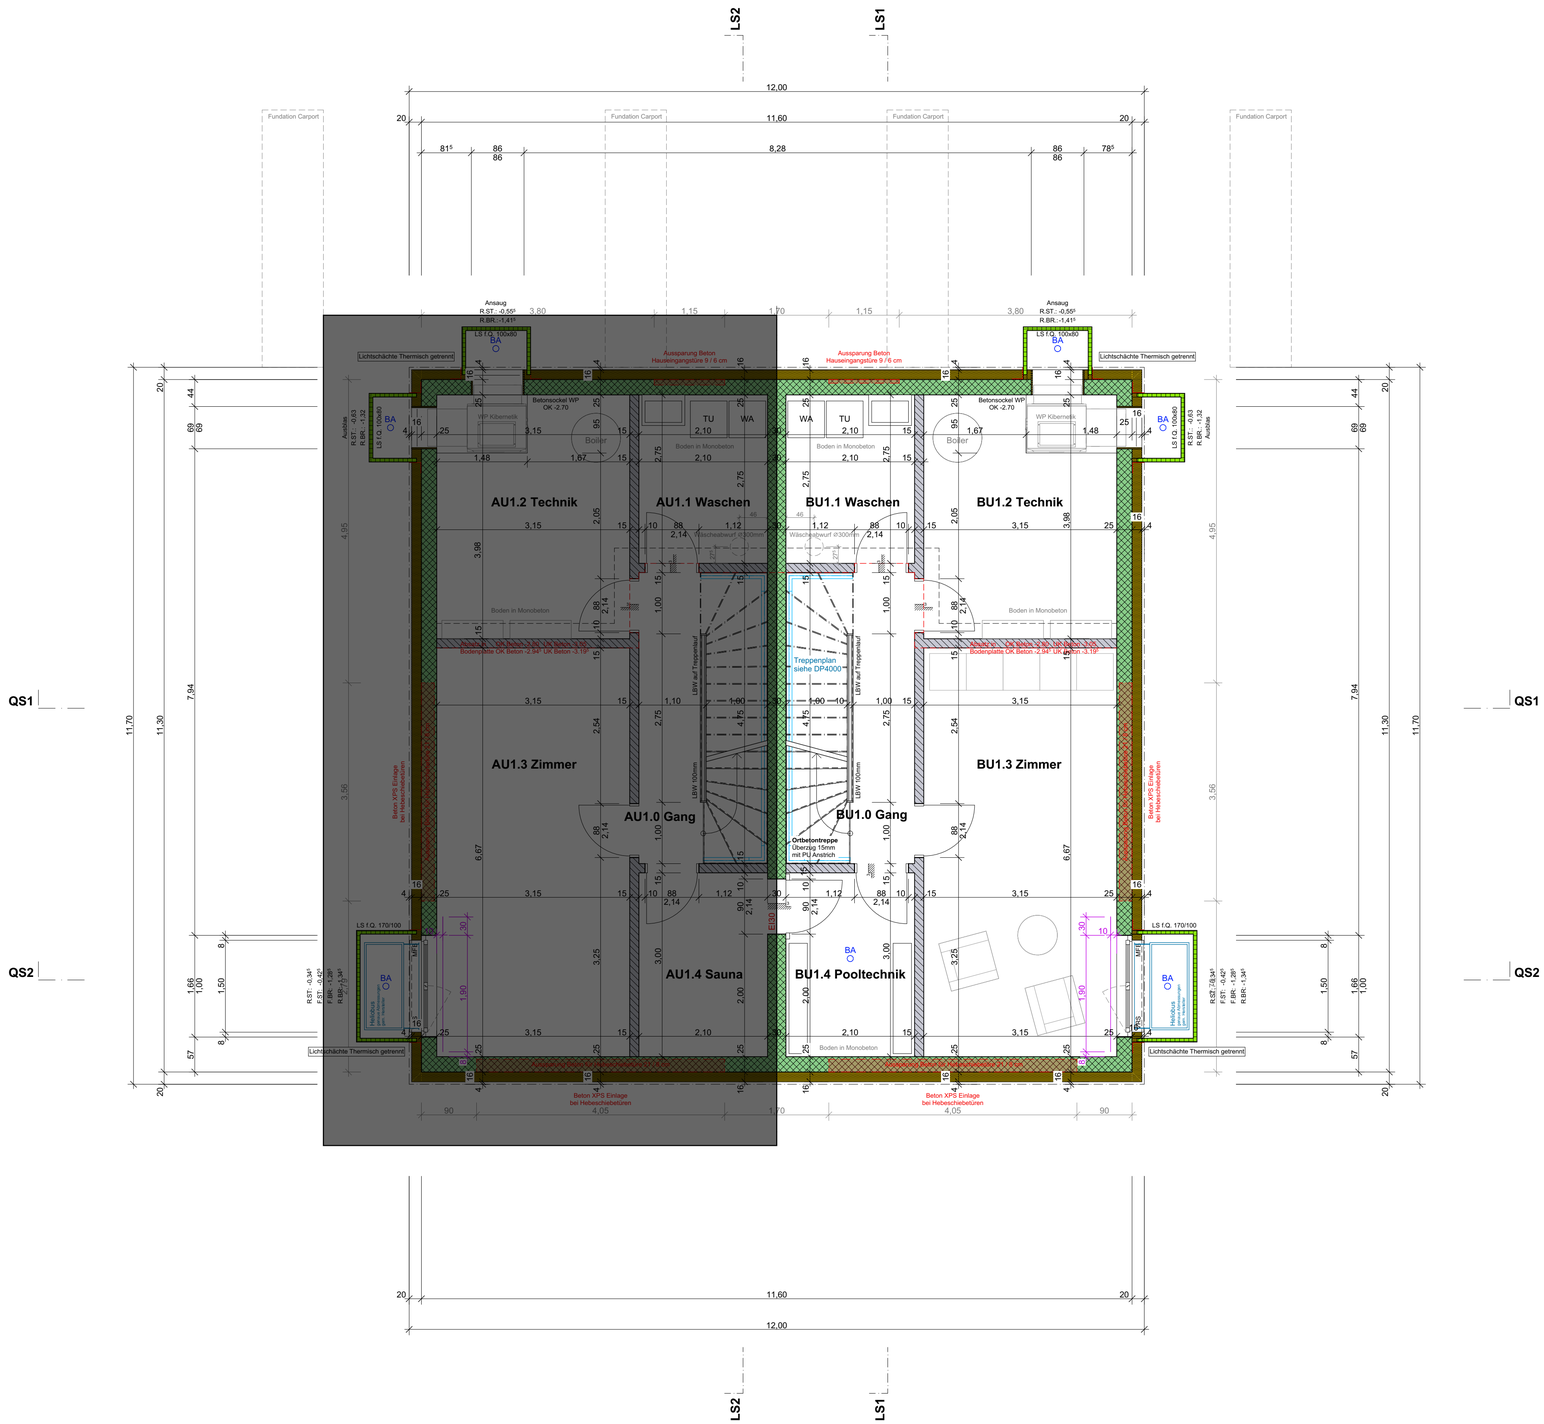

Objekt Totalunternehmer	Neubau DEFH, Hüttenwiesstrasse 12C / 12D, 9016 St. Gallen, Parz. F5358, F6440 **RF ImmoPartner AG, Seewiesstrasse 3, 9403 Goldach, info@raum-formen.ch**	**LOOP AG / Projektentwicklung / Architektur**
Projektnummer **1027** Plannummer **2002**	Revisionsplan Erdgeschoss 1:50	Format 765 / 840 Gezeichnet bj Datum 13.05.2024 Revision 21.11.2025

Architekt LOOP AG / Burggraben 26 / 9000 St. Gallen / T. 071 245 95 95 / info@loopag.ch / www.loopag.ch

SITUATION

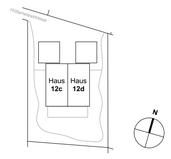

± 0.00 = 659.47 = OK fertig Boden Erdgeschoss Haus AB

LEGENDE

- Beton / Stahlbeton
- Beton / Stahlbeton vorfabriziert
- Backstein tragend
- Backstein nicht tragend
- Kalksandstein tragend
- Kalksandstein nicht tragend
- Gipsständerwand
- Wärmedämmung
- Sperrschichten / Abdichtungen

SW	Schwellenhöhe
BR	Brüstungshöhe
ST	Sturzhöhe
OK	Oberkant
UK	Unterkant
AK	Ausserkant (Flucht)
FB	Fertig Boden
RB	Roh Boden
VRS	Verbundraffstoren
MFB	Metallfensterbank
DK	Dreh/Kipp-Beschlag
HST	Hebeschiebetüre
F	Festverglasung
M	Motorantrieb
K	Kurbelantrieb
DIL	Dilatationsfuge
TS	Türschliesser
EI30	Feuerhemmende Türe
HFL	Handfeuerlöscher
WLP	Wasserlöschposten
NL	Notleuchte
SB	Sicherheitsbeleuchtung
BA	Bodenablauf
DW	Dachwasser
FS	Fallstrang
WM/WT	Waschmaschine/Wäschetrockner
KRL	Kontrollierte Raumlüftung
ZST	Zentrale Staubsauageranlage
RAD	Radiator, Handtuchradiator
INST	Installationsschacht
SAN	Sanitärverteilung
BHV	Bodenheizverteilung
ELV	Elektroverteilung
VENT	Ventilator, Raumlüftung
GIS	Geberit Installationssystem

- Alle Masse sind Rohmasse und sind vom Unternehmer am Bau zu prüfen
- Fensterhöhen ab OK roh Brüstung bis UK roher Sturz
- Türhöhen ab OK fertig höherem Boden bez. Schwelle bis UK roher Sturz
- Für Beton-/Stahlbetonarbeiten sind die Pläne des Bauingenieurs massgebend
- Für die Haustechnikinstallation sind die Pläne des Fachingenieurs massgebend
- Differenzen sind der Bauleitung umgehend zu melden

PLANREVISIONEN

Datum	Name	Änderung	Index
21.11.2025	sz	Revisionsplan	A

A0.1 Wohnen I Essen
BF:33,44 m²
±0,00
- 0,09⁵
B: Anhydrit
W: Weisputz
D: Weisputz

A0.2 Küche
BF:9,22 m²
±0,00
- 0,09⁵
B: Anhydrit
W: Weisputz
D: Weisputz

B0.1 Wohnen I Essen
BF:33,44 m²
±0,00
- 0,09⁵
B: Anhydrit
W: Weisputz
D: Weisputz

B0.2 Küche
BF:9,22 m²
±0,00
- 0,09⁵
B: Anhydrit
W: Weisputz
D: Weisputz

A0.3 Eingang
BF:8,20 m²
±0,00
- 0,09⁵
B: Anhydrit
W: Weisputz
D: Weisputz

A0.4 WC
BF:2,14 m²
±0,00
- 0,09⁵
B: PU-Beschichtung
W: PU-Beschichtung
D: Weisputz

B0.3 Eingang
BF:8,20 m²
±0,00
- 0,09⁵
B: Anhydrit
W: Weisputz
D: Weisputz

B0.4 WC
BF:2,14 m²
±0,00
- 0,09⁵
B: PU-Beschichtung
W: PU-Beschichtung
D: Weisputz

A0.5 Sitzplatz
BF:16,50 m²
B:Feinsteinzeugplatten

B0.5 Sitzplatz
BF:16,50 m²
B:Feinsteinzeugplatten

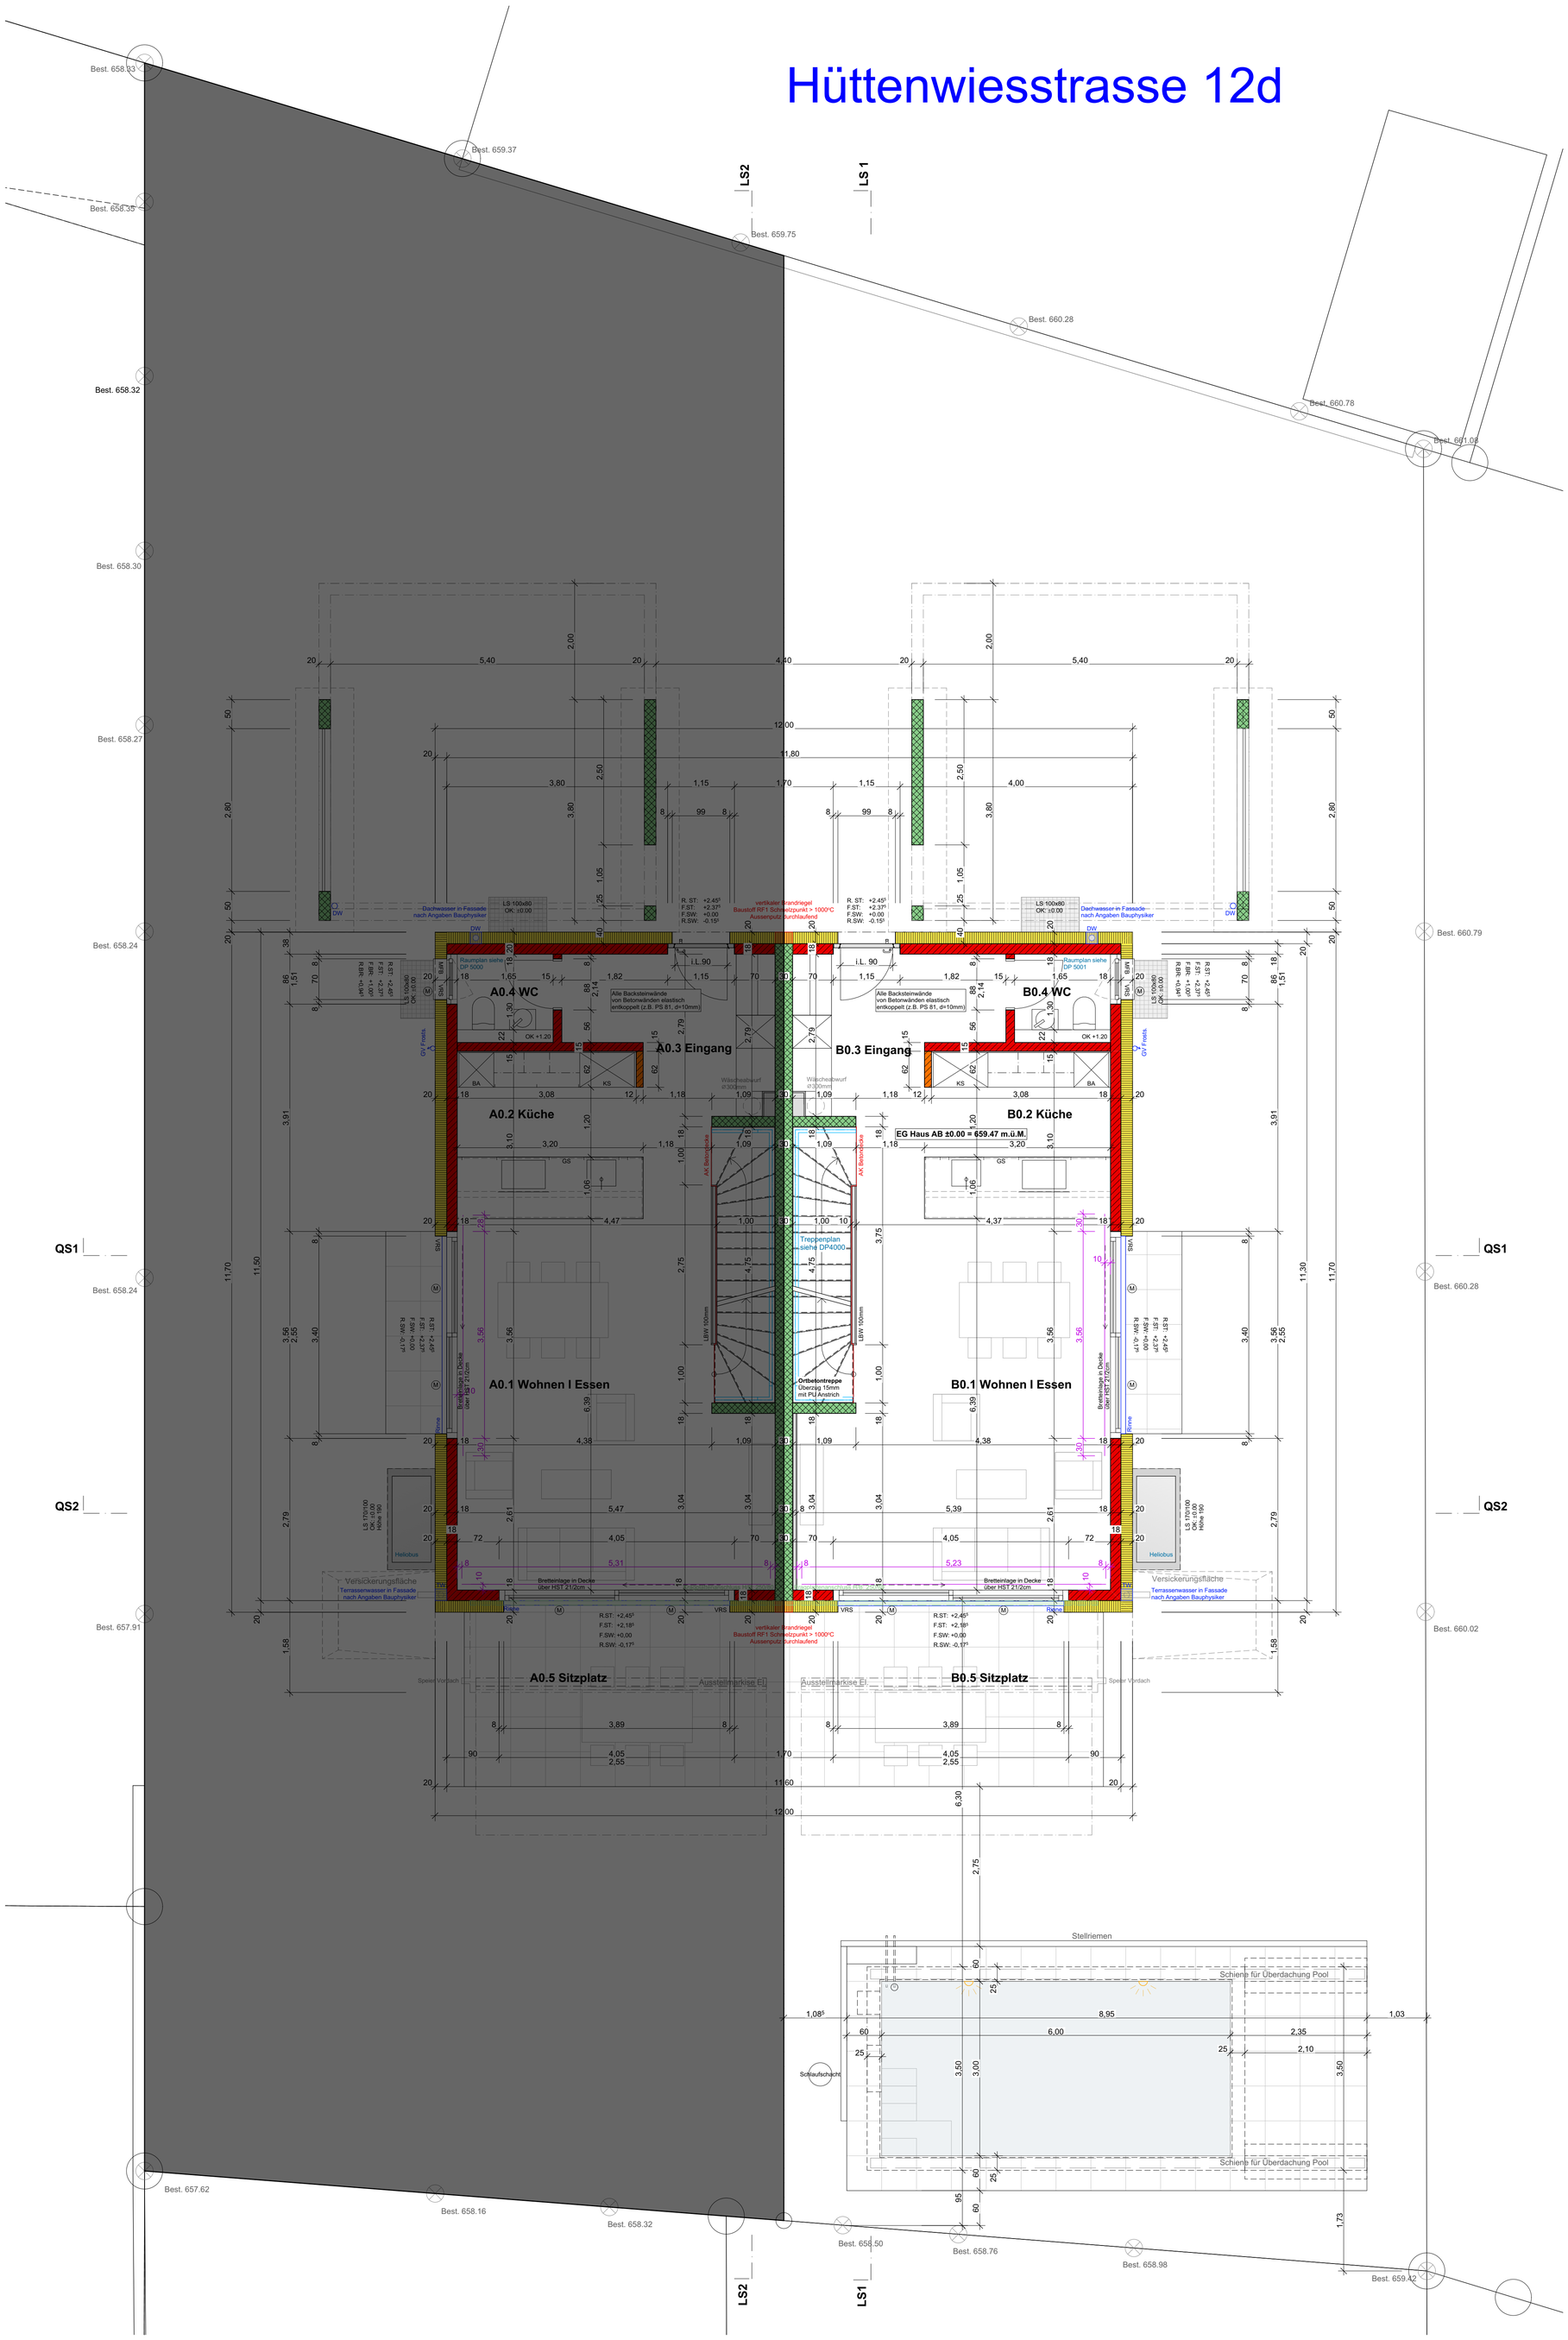

Hüttenwiesstrasse 12d

Objekt	Neubau DEFH, Hüttenwiesstrasse 12C / 12D, 9016 St. Gallen, Parz. F5358, F6440	LOOP AG / Projektentwicklung / Architektur
Totalunternehmer	**RF ImmoPartner AG, Seewiesstrasse 3, 9403 Goldach, info@raum-formen.ch**	
Projektnummer **1027**	Revisionsplan	Format A1 quer
	Obergeschoss 1:50	Gezeichnet bj
Plannummer **2003**		Datum 13.05.2024
		Revision 21.11.2025

Architekt LOOP AG / Burggraben 26 / 9000 St. Gallen / T. 071 245 95 95 / info@loopag.ch / www.loopag.ch

SITUATION

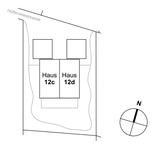

± 0.00 = 659.47 = OK fertig Boden Erdgeschoss Haus AB

LEGENDE

- Beton / Stahlbeton
- Beton / Stahlbeton vorfabriziert
- Backstein tragend
- Backstein nicht tragend
- Kalksandstein tragend
- Kalksandstein nicht tragend
- Gipsständerwand
- Wärmedämmung
- Sperrschichten / Abdichtungen

SW	Schwellenhöhe
BR	Brüstungshöhe
ST	Sturzhöhe
OK	Oberkant
UK	Unterkant
AK	Ausserkant (Flucht)
FB	Fertig Boden
RB	Roh Boden
VRS	Verbundraffstoren
MFB	Metallfensterbank
DK	Dreh/Kipp-Beschlag
HST	Hebeschiebetüre
F	Festverglasung
M	Motorantrieb
K	Kurbelantrieb
DiL	Dilatationsfuge
TS	Türschliesser
EI30	Feuerhemmende Türe
HFL	Handfeuerlöscher
WLP	Wasserlöschposten
NL	Notleuchte
SB	Sicherheitsbeleuchtung
BA	Bodenablauf
DW	Dachwasser
FS	Fallstrang
WM/WT	Waschmaschine/Wäschetrockner
KRL	Kontrollierte Raumlüftung
ZST	Zentrale Staubsauganlage
RAD	Radiator, Handtuchradiator
INST	Installationsschacht
SAN	Sanitärverteilung
BHV	Bodenheizverteilung
ELV	Elektroverteilung
VENT	Ventilator, Raumlüftung
GIS	Geberit Installationssystem

- Alle Masse sind Rohmasse und sind vom Unternehmer am Bau zu prüfen
- Fensterhöhen ab OK roh Brüstung bis UK roher Sturz
- Türhöhen ab OK fertig höherem Boden bez. Schwelle bis UK roher Sturz
- Für Beton-/Stahlbetonarbeiten sind die Pläne des Bauingenieurs massgebend
- Für die Haustechnikinstallation sind die Pläne des Fachingenieurs massgebend
- Differenzen sind der Bauleitung umgehend zu melden

PLANREVISIONEN

Datum	Name	Änderung	Index
21.11.2025	sz	Revisionsplan	A

A1.0 Gang
BF:4,85 m²
+2,85
+2,75⁵
B: Anhydrit
W: Weissputz
D: Weissputz

A1.1 Bad I WC
BF:6,64 m²
+2,85
+2,75⁵
B: PU-Beschichtung
W: PU-Beschichtung
D: Weissputz

B1.0 Gang
BF:4,81 m²
+2,85
+2,75⁵
B: Anhydrit
W: Weissputz
D: Weissputz

B1.1 Bad I WC
BF:6,61 m²
+2,85
+2,75⁵
B: PU-Beschichtung
W: PU-Beschichtung
D: Weissputz

A1.2 Zimmer
BF:11,41 m²
+2,85
+2,75⁵
B: Anhydrit
W: Weissputz
D: Weissputz

A1.3 Zimmer
BF:11,33 m²
+2,85
+2,75⁵
B: Anhydrit
W: Weissputz
D: Weissputz

B1.2 Zimmer
BF:11,43 m²
+2,85
+2,75⁵
B: Anhydrit
W: Weissputz
D: Weissputz

B1.3 Zimmer
BF:11,35 m²
+2,85
+2,75⁵
B: Anhydrit
W: Weissputz
D: Weissputz

A1.4 Zimmer
BF:16,79 m²
+2,85
+2,75⁵
B: Anhydrit
W: Weissputz
D: Weissputz

B1.4 Zimmer
BF:16,79 m²
+2,85
+2,75⁵
B: Anhydrit
W: Weissputz
D: Weissputz

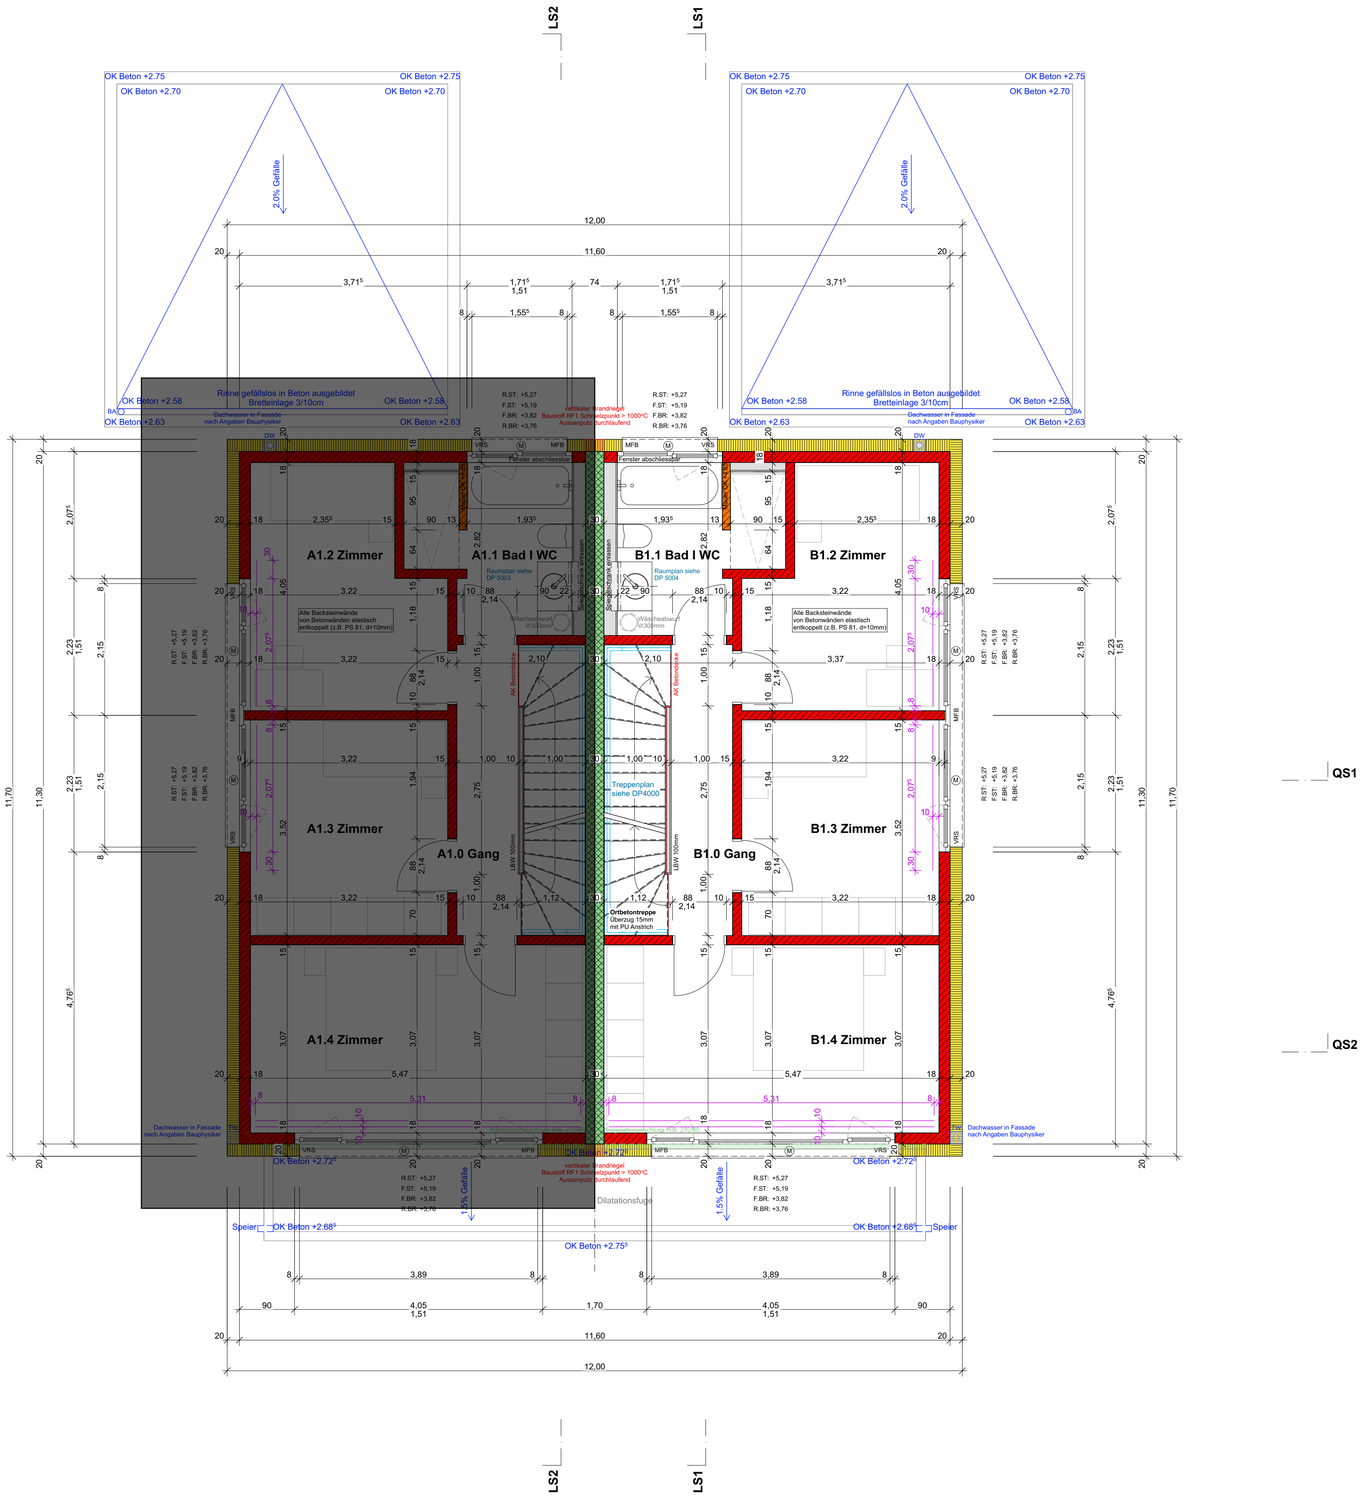

Objekt	Neubau DEFH, Hüttenwiesstrasse 12C / 12D, 9016 St. Gallen, Parz. F5358, F6440	LOOP AG / Projektentwicklung / Architektur
Totalunternehmer	**RF ImmoPartner AG, Seewiesstrasse 3, 9403 Goldach, info@raum-formen.ch**	
Projektnummer **1027**	Revisionsplan	Format A1 quer
	Attikageschoss 1:50	Gezeichnet bj
Plannummer **2004**		Datum 13.05.2024
		Revision 21.11.2025

Architekt LOOP AG / Burggraben 26 / 9000 St. Gallen / T. 071 245 95 95 / info@loopag.ch / www.loopag.ch

SITUATION

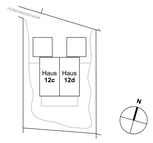

± 0.00 = 659.47 = OK fertig Boden Erdgeschoss Haus AB

LEGENDE

- Beton / Stahlbeton
- Beton / Stahlbeton vorfabriziert
- Backstein tragend
- Backstein nicht tragend
- Kalksandstein tragend
- Kalksandstein nicht tragend
- Gipsständerwand
- Wärmedämmung
- Sperrschichten / Abdichtungen

SW	Schwellenhöhe
BR	Brüstungshöhe
ST	Sturzhöhe
OK	Oberkant
UK	Unterkant
AK	Ausserkant (Flucht)
FB	Fertig Boden
RB	Roh Boden
VRS	Verbundraffstoren
MFB	Metallfensterbank
DK	Dreh/Kipp-Beschlag
HST	Hebeschiebetüre
F	Festverglasung
M	Motorantrieb
K	Kurbelantrieb
DiL	Dilatationsfuge

TS	Türschliesser
EI30	Feuerhemmende Türe
HFL	Handfeuerlöscher
WLP	Wasserlöschposten
NL	Notleuchte
SB	Sicherheitsbeleuchtung
BA	Bodenablauf
DW	Dachwasser
FS	Fallstrang
WM/WT	Waschmaschine/Wäschetrockner
KRL	Kontrollierte Raumlüftung
ZST	Zentrale Staubsauganlage
RAD	Radiator, Handtuchradiator
INST	Installationsschacht
SAN	Sanitärverteilung
BHV	Bodenheizverteilung
ELV	Elektroverteilung
VENT	Ventilator, Raumlüftung
GIS	Gebeirt Installationssystem

- Alle Masse sind Rohmasse und sind vom Unternehmer am Bau zu prüfen
- Fensterhöhen ab OK roh Brüstung bis UK roher Sturz
- Türhöhen ab OK fertig höherem Boden bez. Schwelle bis UK roher Sturz
- Für Beton-/Stahlbetonarbeiten sind die Pläne des Bauingenieurs massgebend
- Für die Haustechnikinstallation sind die Pläne des Fachingenieurs massgebend
- Differenzen sind der Bauleitung umgehend zu melden

PLANREVISIONEN

Datum	Name	Änderung	Index
21.11.2025	sz	Revisionsplan	A

A2.0 Gang
BF:1,80 m²
+5,84
+5,63
B: Anhydrit
W: Weissputz
D: Weissputz

B2.1 DU I WC
BF:4,70 m²
+5,84
+5,63
B: PU-Beschichtung
W: PU-Beschichtung
D: Weissputz

B2.0 Gang
BF:1,80 m²
+5,84
+5,63
B: Anhydrit
W: Weissputz
D: Weissputz

B2.1 DU I WC
BF:4,70 m²
+5,84
+5,63
B: PU-Beschichtung
W: PU-Beschichtung
D: Weissputz

A2.2 Attikazimmer
BF:13,57 m²
+5,84
+5,63
B: Anhydrit
W: Weissputz
D: Weissputz

A2.3 Terrasse
BF:16,84 m²
+5,82
+5,58
B:Feinsteinzeugplatten

B2.2 Attikazimmer
BF:13,57 m²
+5,84
+5,63
B: Anhydrit
W: Weissputz
D: Weissputz

B2.3 Terrasse
BF:16,84 m²
+5,82
+5,58
B:Feinsteinzeugplatten

Hüttenwiesstrasse 12d

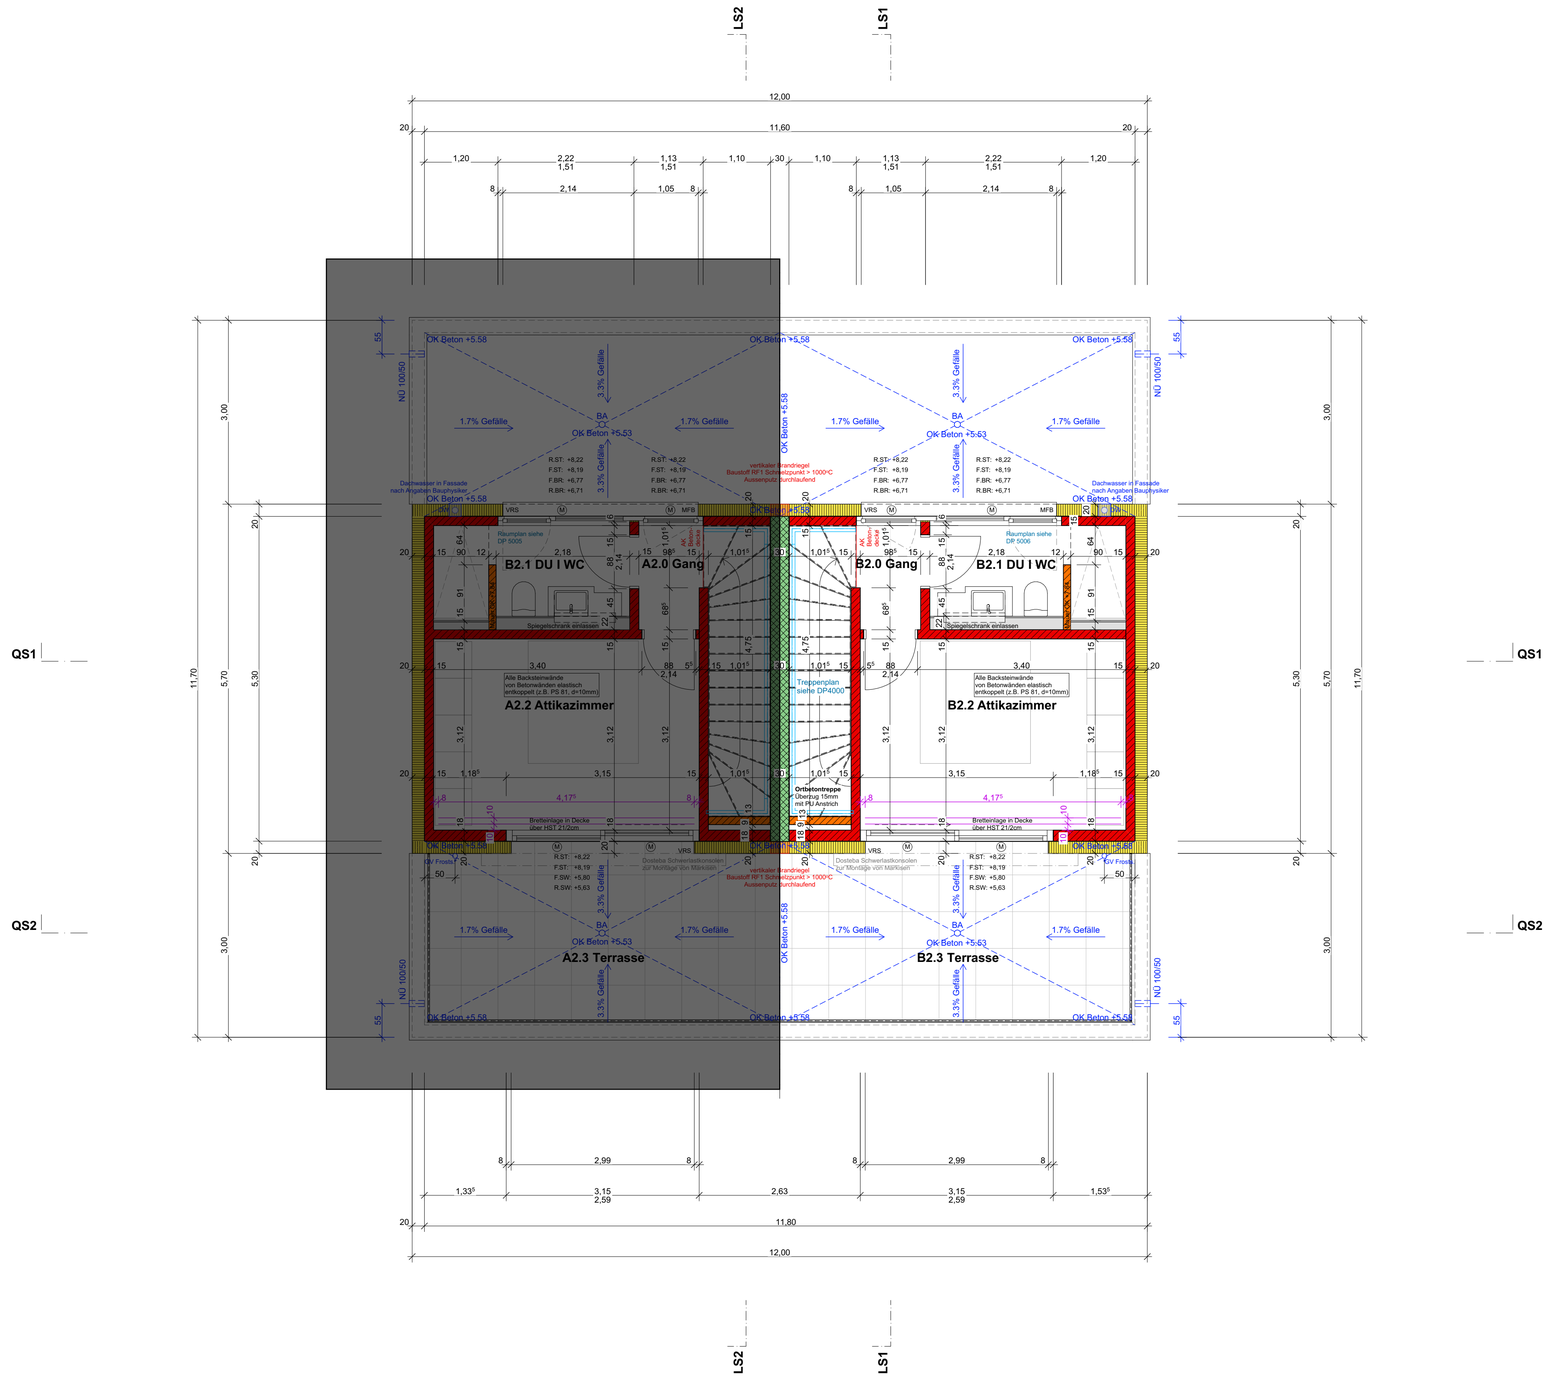

Objekt	Neubau DEFH, Hüttenwiesstrasse 12C / 12D, 9016 St. Gallen, Parz. F5358, F6440	LOOP AG / Projektentwicklung / Architektur
Totalunternehmer	**RF ImmoPartner AG, Seewiesstrasse 3, 9403 Goldach, info@raum-formen.ch**	

Projektnummer **1027**	Revisionsplan	Format	A1 quer
Plannummer **2005**	Dachaufsicht 1:50	Gezeichnet	bj
		Datum	13.05.2024
		Revision	21.11.2025

Architekt LOOP AG / Burggraben 26 / 9000 St. Gallen / T. 071 245 95 95 / info@loopag.ch / www.loopag.ch

SITUATION

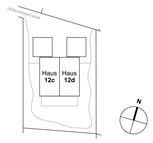

± 0.00 = 659.47 = OK fertig Boden Erdgeschoss Haus AB

LEGENDE

- Beton / Stahlbeton
- Beton / Stahlbeton vorfabriziert
- Backstein tragend
- Backstein nicht tragend
- Kalksandstein tragend
- Kalksandstein nicht tragend
- Gipsständerwand
- Wärmedämmung
- Sperrschichten / Abdichtungen

SW	Schwellenhöhe
BR	Brüstungshöhe
ST	Sturzhöhe
OK	Oberkant
UK	Unterkant
AK	Ausserkant (Flucht)
FB	Fertig Boden
RB	Roh Boden
VRS	Verbundraffstoren
MFB	Metallfensterbank
DK	Dreh/Kipp-Beschlag
HST	Hebeschiebetüre
F	Festverglasung
M	Motorantrieb
K	Kurbelantrieb
DiL	Dilatationsfuge

TS	Türschliesser
EI30	Feuerhemmende Türe
HFL	Handfeuerlöscher
WLP	Wasserlöschposten
NL	Notleuchte
SB	Sicherheitsbeleuchtung
BA	Bodenablauf
DW	Dachwasser
FS	Fallstrang
WM/WT	Waschmaschine/Wäschetrockner
KRL	Kontrollierte Raumlüftung
ZST	Zentrale Staubsauganlage
RAD	Radiator, Handtuchradiator
INST	Installationsschacht
SAN	Sanitärverteilung
BHV	Bodenheizverteilung
ELV	Elektroverteilung
VENT	Ventilator, Raumlüftung
GIS	Geberit Installationssystem

- Alle Masse sind Rohmasse und sind vom Unternehmer am Bau zu prüfen
- Fensterhöhen ab OK roh Brüstung bis UK roher Sturz
- Türhöhen ab OK fertig höherem Boden bez. Schwelle bis UK roher Sturz
- Für Beton-/Stahlbetonarbeiten sind die Pläne des Bauingenieurs massgebend
- Für die Haustechnikinstallation sind die Pläne des Fachingenieurs massgebend
- Differenzen sind der Bauleitung umgehend zu melden

PLANREVISIONEN

Datum	Name	Änderung	Index
21.11.2025	sz	Revisionsplan	A
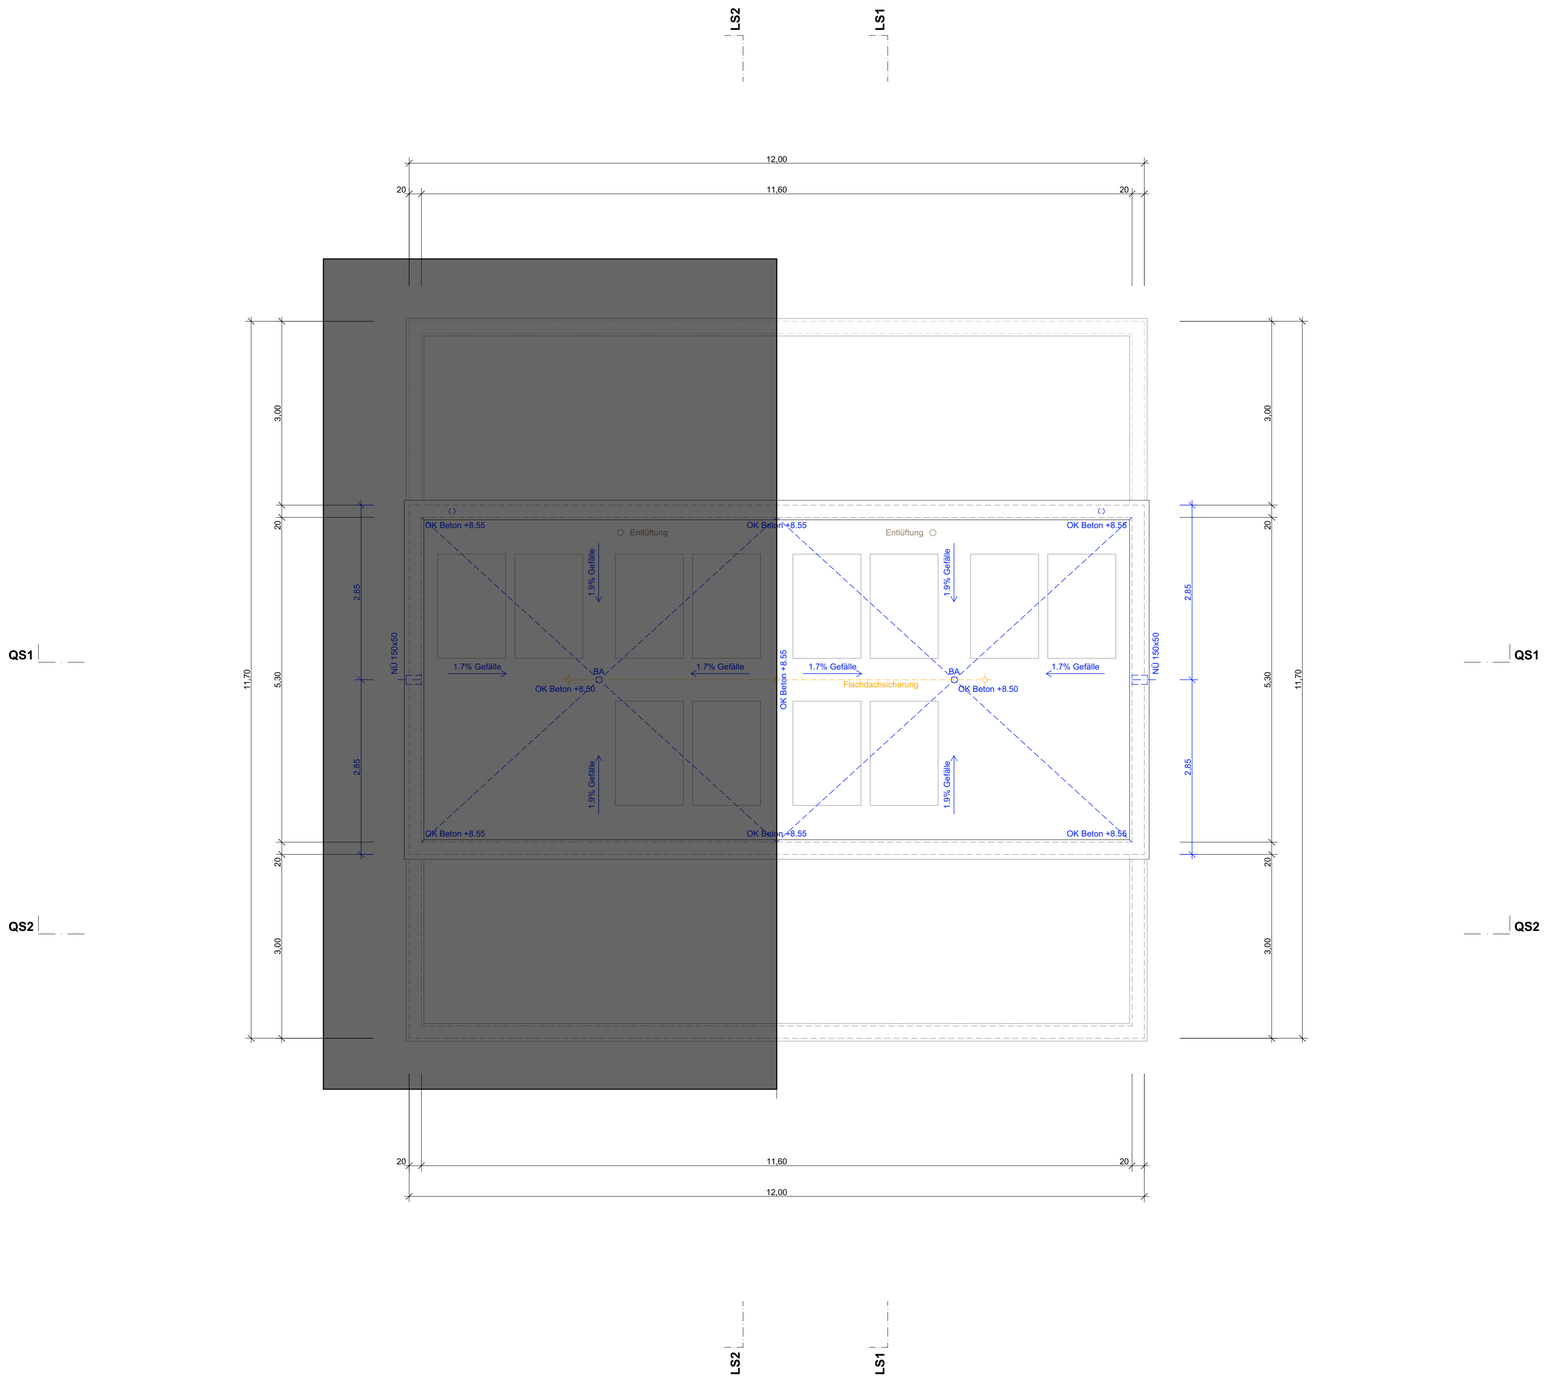
Hüttenwiesstrasse 12d