

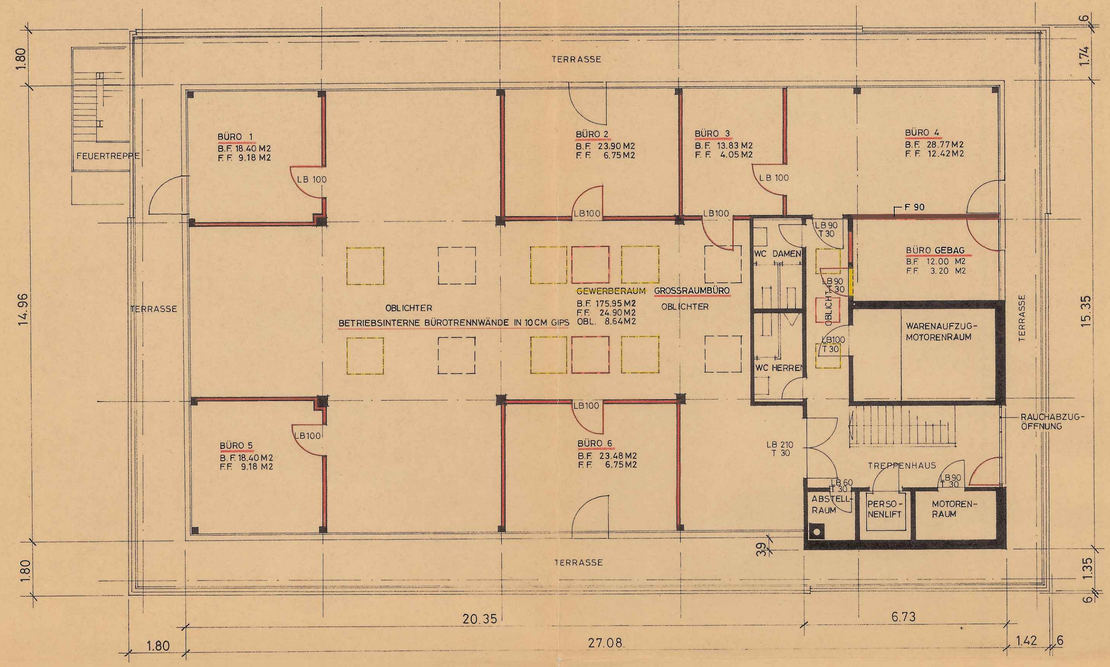


ATTIKAGESCHOSS

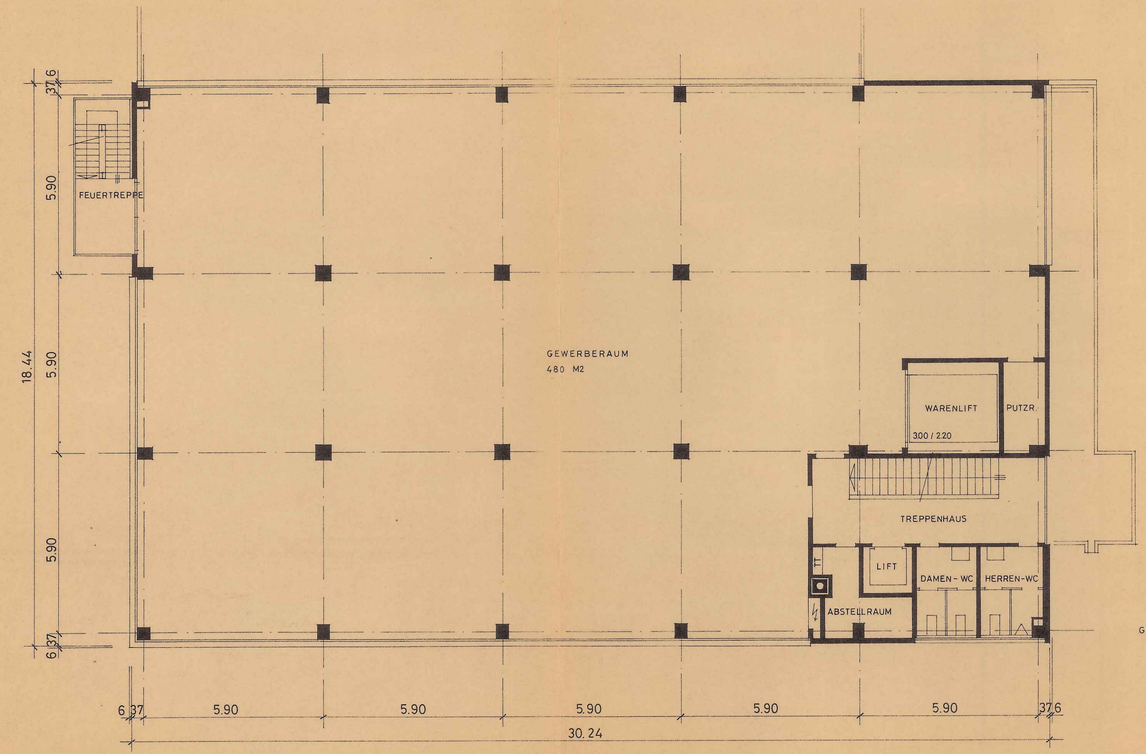

1.-4. OBERGESCHOSS

GESCHOSSFLÄCHE 540 M2

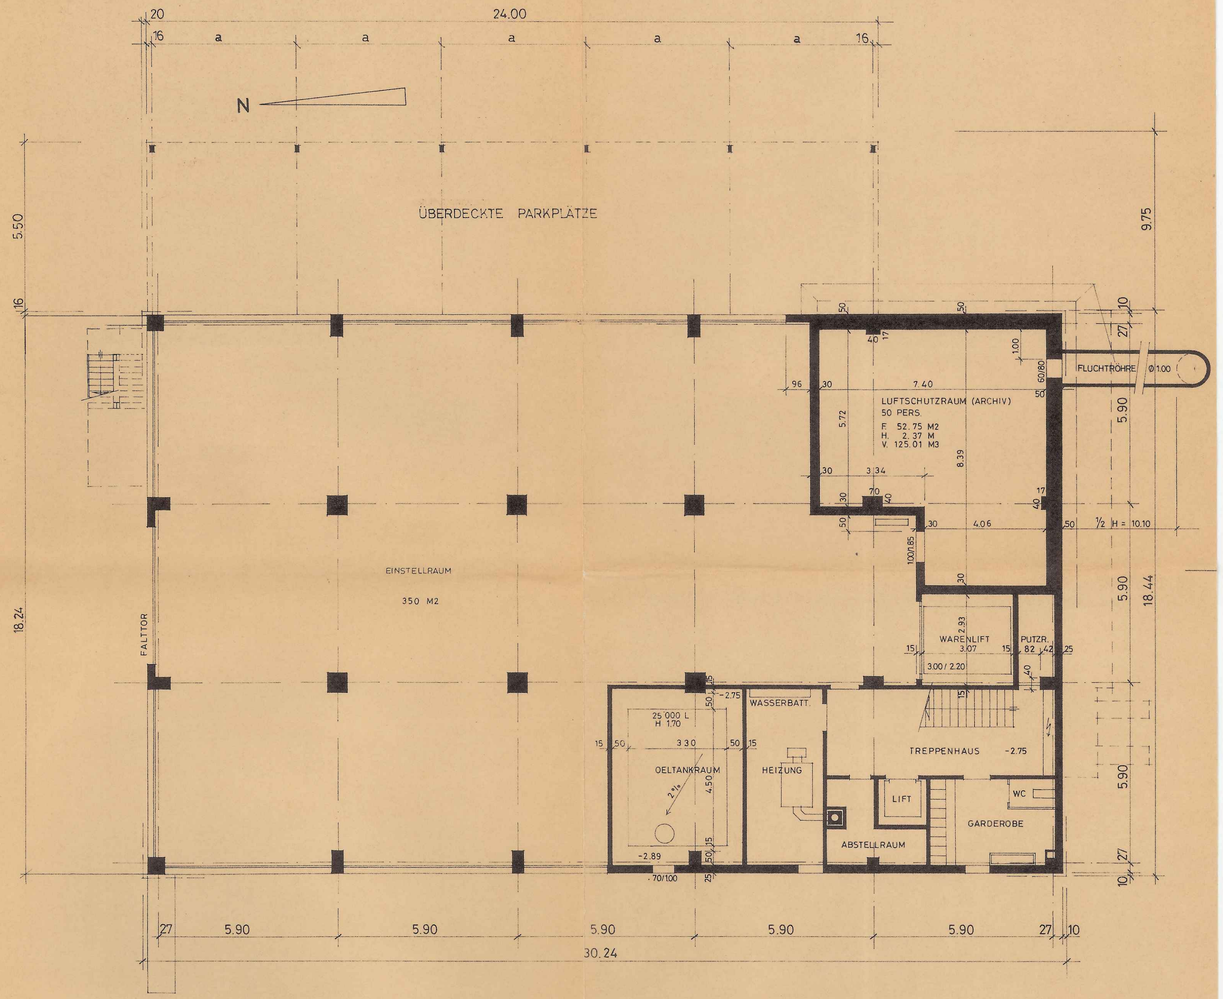

UNTERGESCHOSS

BEWILLIGTES PROJEKT
ZUSÄTZLICH AUSGEFÜHRT
NICHT AUSGEFÜHRT
LB..... LICHTE BREITE IN CM

Im Anzeigeverfahren bewilligt
(§ 6 Bauverfahrensverordnung)
Dällikon, 8. März 1990
Der Bauvorstand:
Gebühr: Fr. 80.-

DÄLLIKON, DEN

GRUNDEIGENTÜMER:

BAUHERR: GEBAG Gewerbe- und Bürohaus AG 8108 Dällikon

ARCHITEKT: H. + R. Schönmann Architekten
8115 Hüttikon Tel. 01/844 06 16

REVISIONSPLAN

GEBAG GEWERBE- UND BÜROHAUS AG	8108 DÄLLIKON	MASSSTAB 1:100	
GEWERBEHAUS AN DER INDUSTRIESTRASSE	8108 DÄLLIKON	FORMAT 84/52	
DJ 3R AUFSTOCKUNG GRUNDRISSE UG, 1.-5. OG		DATUM	20.10.89/fi
		REV.	
		REV.	
HANS U. SCHÖNMANN ARCHITEKT BUCHSERSTRASSE 14	8108 DÄLLIKON	TEL. 01 844 06 16	