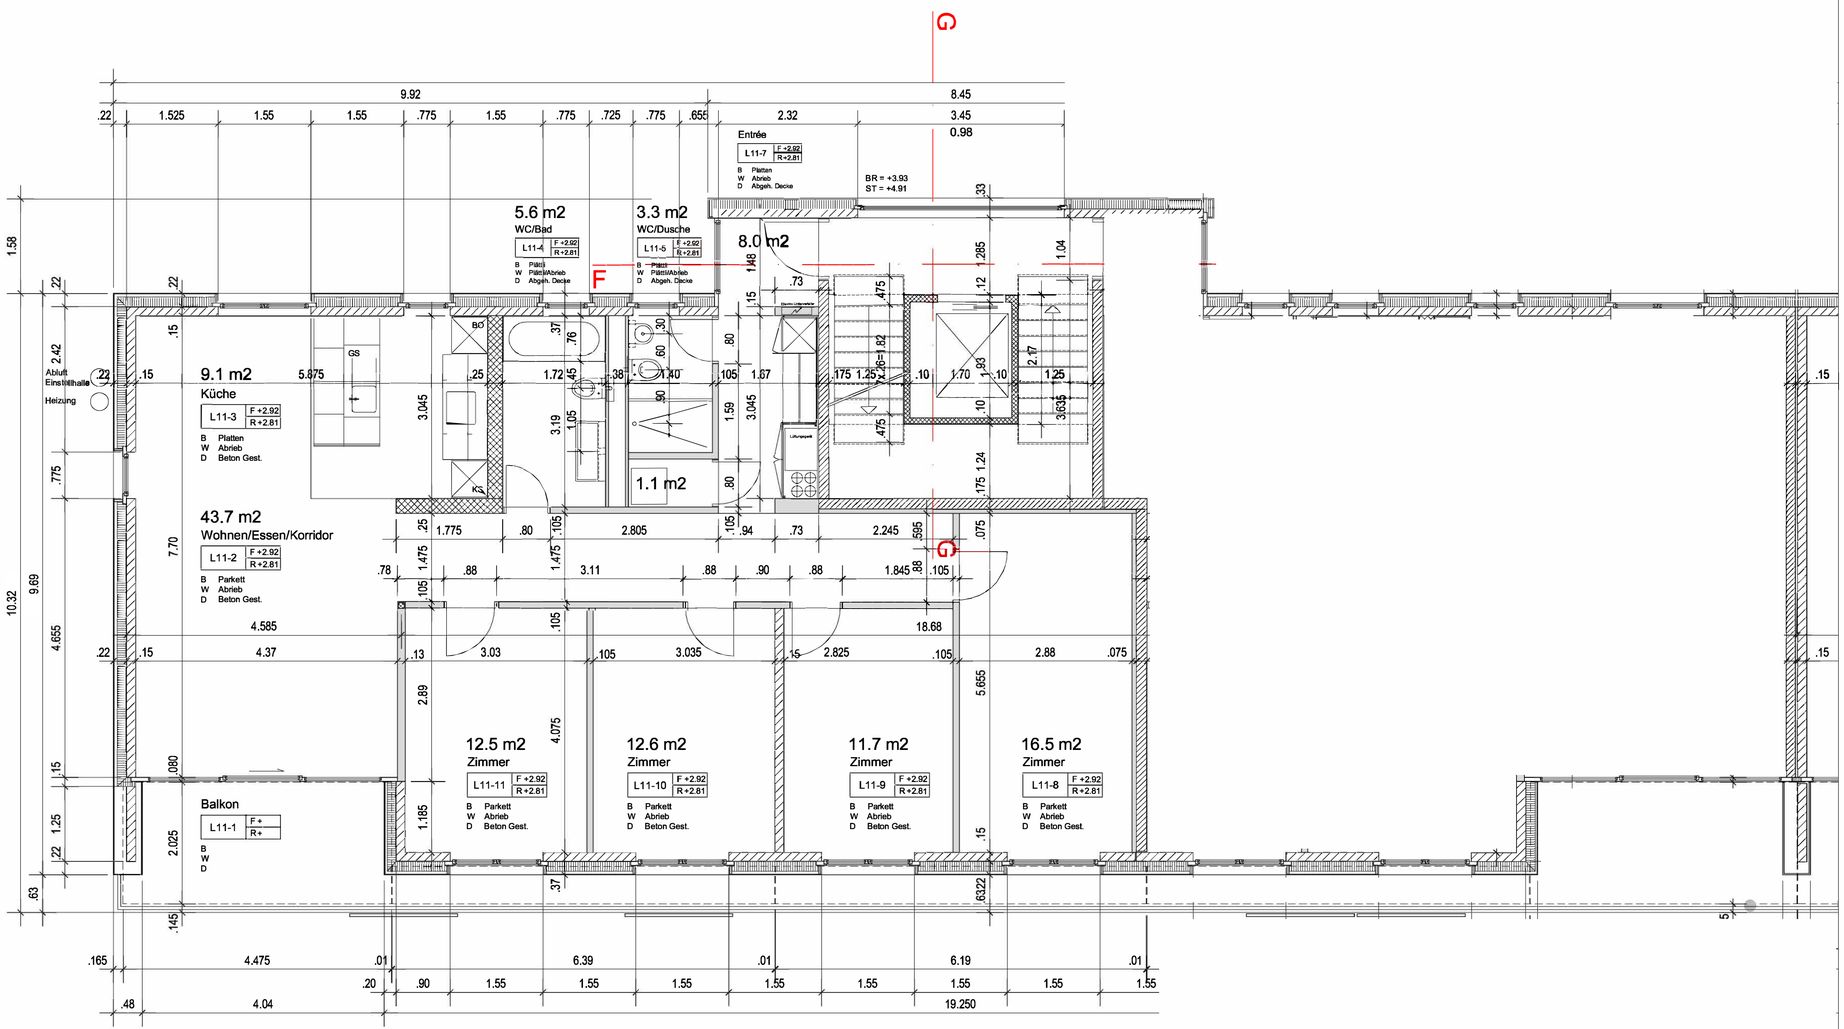

Bauherr:	**Labag Landhaus Bau AG** **c/o Pirt AG** Sägestrasse 66 3098 Köniz	Telefon 031 971 74 71 Telefax 031 971 14 54

WOHNÜBERBAUUNG WEISSENSTEIN, BERN

LEGENDE

Beton		...
Beton Vorfabriziert		...
Backstein BN		...
Backstein Calmo		...
Kalksandstein		...
Wärmedämmung		...
Leichtbauwand		...

Rev.	Datum	Gez.	

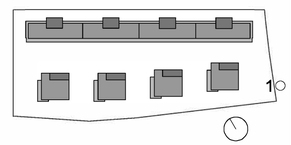

Vermessungspunkt 1 = 561.93
EG Längsbau = ±0.00 = 561.82

Bauingenieur **Moor, Hauser & Partner** Gutenbergstrasse 14 3011 Bern	Tel 031 387 80 80 Fax 031 387 80 90	... ...	Datum Gez. Rev.	Plannummer ...
HLSE Planer **Roschi + Partner AG** Schermenwaldstrasse 10 3063 Ittigen	Tel 031 917 20 20 Fax 031 917 20 21	... ...	Datum Gez. Rev.	Plannummer ...
Bauphysik **Zeugin Bauberatungen AG** Schulhausgasse 14 3110 Münsingen	Tel 031 721 23 67 Fax 031 721 61 37	... ...	Datum Gez. Rev.	Plannummer ...
Elektroplaner **Solberger AG** Funkstrasse 11 3084 Wabern	Tel 031 960 26 26 Fax 031 960 26 22	... ...	Datum Gez. Rev.	Plannummer ...

Generalplaner	**Burckhardt + Partner AG Architekten Generalplaner** Galgenfeldweg 16 3000 Bern 22	Telefon 031 335 21 11 Telefax 031 335 21 55

Revisionsplan
Grundriss 1.OG L1

Plannummer **520**

Auftragsnummer	Status	Massstab	Format	Gezeichnet	Visum	Revision
513008	31.08.06	1 : 50	84x45	ms	rp/31.08.06	0

P:\Projekte\513008_Wohnueberbauung_Bern_Weissenstein\10_Plane\CAD\Revisionsplan

burckhardtpartner bern